

	0	1	3	4	5	6	8	9	
A										A	
B										B	
C	<table><tr><td colspan="4"><b>SENEKA d.o.o.</b></td><td colspan="5"></td></tr><tr><td colspan="3">INVESTITOR:</td><td colspan="2">OBJEKT:</td><td colspan="4">TC Koromacno</td></tr><tr><td colspan="3">Holcim (Hrvatska) d.o.o.</td><td colspan="2">POSTROJENJE:</td><td colspan="4">ET 200 Stara Sušara</td></tr><tr><td colspan="9">NAZIV PROJEKTA:</td></tr><tr><td colspan="9">ORMAR UPRAVLJANJA 5C1-2P1.U4</td></tr><tr><td colspan="2">Datum izdanja:</td><td colspan="1">Izdanje:</td><td colspan="3">Opis:</td><td colspan="3" rowspan="5"></td></tr><tr><td colspan="2">29.09.2021.</td><td colspan="1">A1</td><td colspan="3">Dokumentacija za izvedbu (REKONSTRUKCIJA)</td></tr><tr><td colspan="2">17.01.2005.</td><td colspan="1">B3</td><td colspan="3">Dokumentacija za pustanje u pogon</td></tr><tr><td colspan="2">24.03.2020</td><td colspan="1">C4</td><td colspan="3">Dokumentacija izvedenog stanja</td></tr><tr><td colspan="2"></td><td colspan="1"></td><td colspan="3"></td></tr><tr><td colspan="2"></td><td colspan="1"></td><td colspan="3"></td><td colspan="3"></td></tr></table>									<b>SENEKA d.o.o.</b>									INVESTITOR:			OBJEKT:		TC Koromacno				Holcim (Hrvatska) d.o.o.			POSTROJENJE:		ET 200 Stara Sušara				NAZIV PROJEKTA:									ORMAR UPRAVLJANJA 5C1-2P1.U4									Datum izdanja:		Izdanje:	Opis:						29.09.2021.		A1	Dokumentacija za izvedbu (REKONSTRUKCIJA)			17.01.2005.		B3	Dokumentacija za pustanje u pogon			24.03.2020		C4	Dokumentacija izvedenog stanja																		C												
<b>SENEKA d.o.o.</b>	
INVESTITOR:			OBJEKT:		TC Koromacno	
Holcim (Hrvatska) d.o.o.			POSTROJENJE:		ET 200 Stara Sušara	
NAZIV PROJEKTA:	
ORMAR UPRAVLJANJA 5C1-2P1.U4	
Datum izdanja:		Izdanje:	Opis:	
29.09.2021.		A1	Dokumentacija za izvedbu (REKONSTRUKCIJA)	
17.01.2005.		B3	Dokumentacija za pustanje u pogon	
24.03.2020		C4	Dokumentacija izvedenog stanja	
D										D	
E										E	
F	<table><tr><td colspan="2">Aktualno izdanje:</td><td colspan="1">C4</td><td colspan="2">Datum:</td><td colspan="2">24.03.2020</td><td colspan="2"><b>SENEKA d.o.o.</b></td><td colspan="2">Investitor/Narucitelj:</td><td colspan="2">Objekt:</td><td colspan="2">Pozicija ormara:</td><td colspan="2">Ormar:</td><td colspan="2">Hac:</td></tr><tr><td colspan="2">Povijest izdanja:</td><td colspan="2">C1,C2,C3</td><td colspan="2"></td><td colspan="2"></td><td colspan="2">Holcim (Hrvatska) d.o.o.</td><td colspan="2">500 Mlin Cementa</td><td colspan="2">ET 200 Stara Sušara</td><td colspan="2"></td><td colspan="2"></td><td colspan="2"></td></tr><tr><td colspan="2">Izradio:</td><td colspan="2">M. Miletić</td><td colspan="2"></td><td colspan="2"></td><td colspan="2">Opis stranice:</td><td colspan="2"></td><td colspan="2">Obrazac broj:</td><td colspan="2">Oznaka dokumenta:</td><td colspan="2">List:</td><td colspan="2">1</td></tr><tr><td colspan="2">Pregledao:</td><td colspan="2">J. Fabeta</td><td colspan="2"></td><td colspan="2"></td><td colspan="2"></td><td colspan="2"></td><td colspan="2">013 01 01</td><td colspan="2">CD-920_ 5C1-2P1.U4</td><td colspan="2">Sljedeci:</td><td colspan="2">2</td></tr><tr><td colspan="2">Odobrio:</td><td colspan="2">J. Fabeta</td><td colspan="2"></td><td colspan="2"></td><td colspan="2">Naslovna stranica</td><td colspan="2"></td><td colspan="2"></td><td colspan="2"></td><td colspan="2"></td><td colspan="2"></td></tr></table>									Aktualno izdanje:		C4	Datum:		24.03.2020		<b>SENEKA d.o.o.</b>		Investitor/Narucitelj:		Objekt:		Pozicija ormara:		Ormar:		Hac:		Povijest izdanja:		C1,C2,C3						Holcim (Hrvatska) d.o.o.		500 Mlin Cementa		ET 200 Stara Sušara								Izradio:		M. Miletić						Opis stranice:				Obrazac broj:		Oznaka dokumenta:		List:		1		Pregledao:		J. Fabeta										013 01 01		CD-920_ 5C1-2P1.U4		Sljedeci:		2		Odobrio:		J. Fabeta						Naslovna stranica												F
Aktualno izdanje:		C4	Datum:		24.03.2020		<b>SENEKA d.o.o.</b>		Investitor/Narucitelj:		Objekt:		Pozicija ormara:		Ormar:		Hac:	
Povijest izdanja:		C1,C2,C3						Holcim (Hrvatska) d.o.o.		500 Mlin Cementa		ET 200 Stara Sušara	
Izradio:		M. Miletić						Opis stranice:				Obrazac broj:		Oznaka dokumenta:		List:		1	
Pregledao:		J. Fabeta										013 01 01		CD-920_ 5C1-2P1.U4		Sljedeci:		2	
Odobrio:		J. Fabeta						Naslovna stranica	

ALL RIGHTS ARE RESERVED FOR THIS DRAWING.  
REPRODUCTION OR PARTIALLY REPRODUCTION IS PROHIBITED.

HERAUSGEGEBEN VON MONTELEKTRO d.o.o.  
ALLE RECHTE VORBEHALTEN WERTUNG AN DRITTE UNZULASSIG.

OVAKO DOKUMENT JE VAŽAN I ZA SVAKO DRUGO POKRETNOST  
NEOVLAŠTENO KORIŠTENJE I UMNOŽAVANJE JE ZABRANJENO.

ALL RIGHTS ARE RESERVED FOR THIS DRAWING.  
MISAPPLICATION OR PARTICULAR REPRODUCTION IS PROHIBITED.

HERAUSGEGEBEN VON MONTELEKTRO d.o.o.  
ALLE RECHTE VORBEHALTEN WERTERHÄHRE AN DREITE INZULASSIG.

OVAJ DOKUMENT JE VASINJLOVITATE MONTELEKTRO d.o.o.  
NEOVLAJSTENO KORISTITI I UMNOVAJANJE JE ZABRANJENO.

0		1		3		4		5		6		8		9			
A	LIST	HAC		OPIS STRANICE						AKTUALNO IZDANJE:		POVIJEST IZDANJA:					
										BR.	DATUM:	BR.					
	1			Naslovna stranica						C4	24.03.2020	C1,C2,C3					
B	2			Sadržaj						C4	23.03.2020	C1,C2,C3					
	3			Sadržaj						C3	27.10.2017	C1,C2					
	4			Sadržaj						C4	23.03.2020	C1,C2,C3					
	10			Revizije						C4	23.03.2020	C3					
C	20			Osnovni podaci						C1	17.05.2005.						
	22			Upute za citanje dokumentacije						C1	17.05.2005.						
	30			Pregled sustava upravljanja - TCP/IP mreza						C1	17.05.2005.						
	31			Profibus mreža						C1	17.05.2005.						
D	45			Raspored PLC opreme u ormaru						C1	17.05.2005.						
	50			Dovod napona 220Vac						C1	17.05.2005.						
	51			Razvod upravljackog napona 220Vac UPS						C1	17.05.2005.						
	52			Razvod upravljackog napona 24Vdc						C1	17.05.2005.						
E	53			Razvod napona vlastite potrošnje						C1	17.05.2005.						
	54			Detekcija ispada napona 220Vac						C1	17.05.2005.						
	55			Detekcija ispada napona 24Vdc						C1	17.05.2005.						
	60			Napajanje ET-200 čvorova						C1	17.05.2005.						
F	61			Napajanje analogne ulazne kartice						C1	17.05.2005.						
	62			Napajanje digitalnih ulaznih kartica						C1	17.05.2005.						
	63			Napajanje digitalnih ulaznih kartica						C1	17.05.2005.						
	64			Napajanje digitalnih izlaznih kartica						C1	17.05.2005.						
G	70			Lokalna upravljacka kutija - DOL						C1	17.05.2005.						
	71			Lokalna upravljacka kutija - RDOL						C1	17.05.2005.						
	99			Pričuve digitalnih signala						C1	17.05.2005.						
	1			Grupa T92						C1	17.05.2005.						
H	100			Razvod napona 220Vac						C1	17.05.2005.						
	101	T92-2W1		Dojava pokretanja sekvence T92-2W1						C1	17.05.2005.						
	102	T92-2W2		Dojava pokretanja sekvence T92-2W2						C1	17.05.2005.						
	103	T92.2W3		Dojava pokretanja sekvence T92-2W3						C1	17.05.2005.						
I	Aktualno izdanje:		C4	Datum:		23.03.2020		Investitor/Narucitelj:		Objekt:		Pozicija ormara:		Ormar:		Hac:	
	Povijest izdanja:		C1,C2,C3				Holcim (Hrvatska) d.o.o.		500 Mlin Cementa		ET 200 Stara Sušara						
	Izradio:		M. Miletić				Opis stranice:   										

ALL RIGHTS ARE RESERVED FOR THIS DRAWING.  
MISAPPLICATION OR PARTICULAR REPRODUCTION IS PROHIBITED.

HERAUSGEGEBEN VON MONTELEKTRO d.o.o.  
ALLE RECHTE VORBEHALTEN WERTIGABER AN DRITTE UNZULASSIG.

OVAA DOCUMENT JE VLASTNOST TVARITE MONTELEKTRO d.o.o.  
NEOZAJATNO KORISTITI I UMNOŽAVANJE JE ZABRAĐENO.

0		1		3		4		5		6		8		9			
A	LIST	HAC		OPIS STRANICE						AKTUALNO IZDANJE:		POVIJEST IZDANJA:					
										BR.	DATUM:	BR.					
A	104	T92-2W4		Dojava pokretanja sekvence T92-2W4						C1	17.05.2005.						
	110	T92-SQ1.M1		Rotacioni dozator vapnenca T92-SQ1.M1						C3	27.10.2017	C1					
	111			Rotacioni dozator vapnenca - Pričuva						C1	17.05.2005.						
B	112	T92-SQ2.M1		Rotacioni dozator troske T92-SQ2.M1						C1	17.05.2005.						
	113			Rotacioni dozator troske - Pričuva						C1	17.05.2005.						
	114	T92-BC1.M1		Horizontalni tračni transporter T92-BC1.M1						C1	17.05.2005.						
	115	T92-BC1.S1		Horiz. tračni transp. - Kont. vrtnje T92-BC1.S1						C1	17.05.2005.						
	116	T92-BC1.D1 & .D2		Kontrolnici bočnog skretanja T92-BC1.D1 & .D2						C1	17.05.2005.						
C	117	T92-BC1.D3 & .D4		Kontrolnici bočnog skretanja T92-BC1.D3 & .D4						C1	17.05.2005.						
	118	T92-LC1.M1		Razbijač gruda T92-LC1.M1						A1	27.09.2021.						
	119	T92-LC1.S1		Razbijač gruda - Kont. vrtnje T92-LC1.S1						A1	27.09.2021.						
	120	T92-BC2.M1		Kosi tračni transporter T92-BC2.M1						A1	27.09.2021.						
	121	T92-BC2.M1		Pričuva (ex. Kosi tračni transporter T92-BC2.M1)						A1	27.09.2021.						
	122	T92-BC1.M1		Pričuva (ex. Kosi tračni transporter T92-BC2.M1)						A1	27.09.2021.						
	123	T92-BC2.S1		Kosi tračni transp. - Kont. vrtnje T92-BC2.S1						A1	27.09.2021.						
	124	T92-BC2.D1 & .D2		Kontrolnici bočnog skretanja T92-BC2.D1 & .D2						A1	27.09.2021.						
D	125	T92-BC2.D3 & .D4		Kontrolnici bočnog skretanja T92-BC2.D3 & .D4						A1	27.09.2021.						
	126			Pričuva (ex.Magnetni separator)						C2	31.07.2014	C1					
	127	T92-MS1.U1		Pričuva (ex. Magnetni separator T92-MS1.U1)						A1	27.09.2021.						
	128	T92-MS1.M1		Magnet separator T92-MS1.M1						A1	27.09.2021.						
	129	T92-BC3.M1		Wobbler sito T92-BC3.M1						A1	27.09.2021.						
E	130	T92-BC3.M1		Pričuva (ex. Popre. tračni transp. T92-BC3.M1)						A1	27.09.2021.						
	131	T92-BC3.M1		Pričuva (ex. Popre. tračni transp. T92-BC3.M1)						A1	27.09.2021.						
	132	T92-BC3.S1		Wobbler sito - Kont. vrtnje T92-BC3.S1						A1	27.09.2021.						
	133	T92-BC3.D1 & .D2		Kontrolnici bočnog skretanja T92-BC3.D1 & .D2						A1	27.09.2021.						
	134	T92-BC3.D3 & .D4		Kontrolnici bočnog skretanja T92-BC3.D3 & .D4						A1	27.09.2021.						
	135	T92-BC4.M1		Magnet magnetnog separatora T92-MS1.N1						A1	27.09.2021.						
F	136	T92-BC4.M1		Pričuva (ex. Poprečni tračni transporter T92-BC4.M1)						A1	27.09.2021.						
	137	T92-BC4.M1		Pričuva (ex. Poprečni tračni transporter T92-BC4.M1)						A1	27.09.2021.						
Aktualno izdanje:		C3	Datum:		27.10.2017		Investitor/Narucitelj:		Objekt:		Pozicija ormara:		Ormar:		Hac:		
Povijest izdanja:		C1,C2		SENEKA d.o.o.				Holcim (Hrvatska) d.o.o.		500 Mlin Cementa		ET 200 Stara Sušara					
Izradio:		M. Miletić		Opis stranice:								Obrazac broj:		Oznaka dokumenta:		List: 3	
Pregledao:		J. Fabeta												CD-920_ 5C1-2P1.U4		Sljedeći: 4	
Odobrio:		J. Fabeta															

ALL RIGHTS ARE RESERVED FOR THIS DRAWING.  
MISAPPLICATION OR PARTIOLAR REPRODUCTION IS PROHIBITED.

HERAUSGEGEBEN VON MONTELEKTRO d.o.o.  
ALLE RECHTE VORBEHALTEN WERTERHABER AN DRITTE UNZULASSIG.

OVAKI DOKUMENT JE VASINJITVO TVARKE MONTELEKTRO d.o.o.  
NEOVLASTITENO KORISTITIE I UMNOŠAVANJE JE ZABRAVENO.

0		1		3		4		5		6		8		9		
A	LIST	HAC	OPIS STRANICE						AKTUALNO IZDANJE:		POVIJEST IZDANJA:					
									BR.	DATUM:	BR.					
	138	T92-BC4.S1	Pričuva (ex. Popre. tračni transp. - Kont. vrtnje T92-BC4.S1)						A1	27.09.2021.						
	139	T92-BC4.D1 & .D2	Pričuva (ex. Kontrolnici bočnog skretanja T92-BC4.D1 & .D2)						A1	27.09.2021.						
B	140	T92-BC4.D3 & .D4	pričuva (ex. Kontrolnici bočnog skretanja T92-BC4.D3 & .D4)						A1	27.09.2021.						
	141	T92-MW1.M1	Razdj. zaklop. T92-MW1.M1 bunk. T92-3S2 i T92-3S3						A1	27.09.2021.						
	142	T92-MW1.M1	Razdj. zaklop. T92-MW1.M1 bunk. T92-3S2 i T92-3S3						A1	27.09.2021.						
	143	T92-3S2.L1 & 3S3.L1	Max. nivo bunkera - T92-3S2.L1 & T92-3S3.L1						C4	24.03.2020	C1					
C	144	T92-3S2.L2 & 3S3.L2	Nivo bunkera - T92-3S2.L2 & T92-3S3.L2						C1	17.05.2005.						
	155		Pričuve analognih signala						C1	17.05.2005.						
	2		Grupa 511						C1	17.05.2005.						
D	160		Međuveze prema 511						C1	17.05.2005.						
	161		Pričuve digitalnih signala						C1	17.05.2005.						
	200		Pregled signala analognih ulaznih kartica						C1	17.05.2005.						
	201		Pregled signala digitalnih ulaznih kartica						C1	17.05.2005.						
E	202		Pregled signala digitalnih ulaznih kartica						C2	31.07.2014	C1					
	203		Pregled signala digitalnih ulaznih kartica						C1	17.05.2005.						
	204		Pregled signala digitalnih ulaznih kartica						C1	17.05.2005.						
	205		Pregled signala digitalnih izlaznih kartica						C1	17.05.2005.						
F																
Aktualno izdanje:		C4	Datum:		23.03.2020		Investitor/Narucitelj:		Objekt:		Pozicija ormara:		Ormar:		Hac:	
Povijest izdanja:		C1,C2,C3		SENEKA d.o.o.				Holcim (Hrvatska) d.o.o.		500 Mlin Cementa		ET 200 Stara Sušara				
Izradio:		M. Miletić		Opis stranice:						Obrazac broj:		Oznaka dokumenta:		List:		
Pregledao:		J. Fabeta										CD-920_ 5C1-2P1.U4		Sljedeci:		
Odobrio:		J. Fabeta												4		
				Sadržaj										10		

A

B

C

D

E

A


B


C

D

E

F

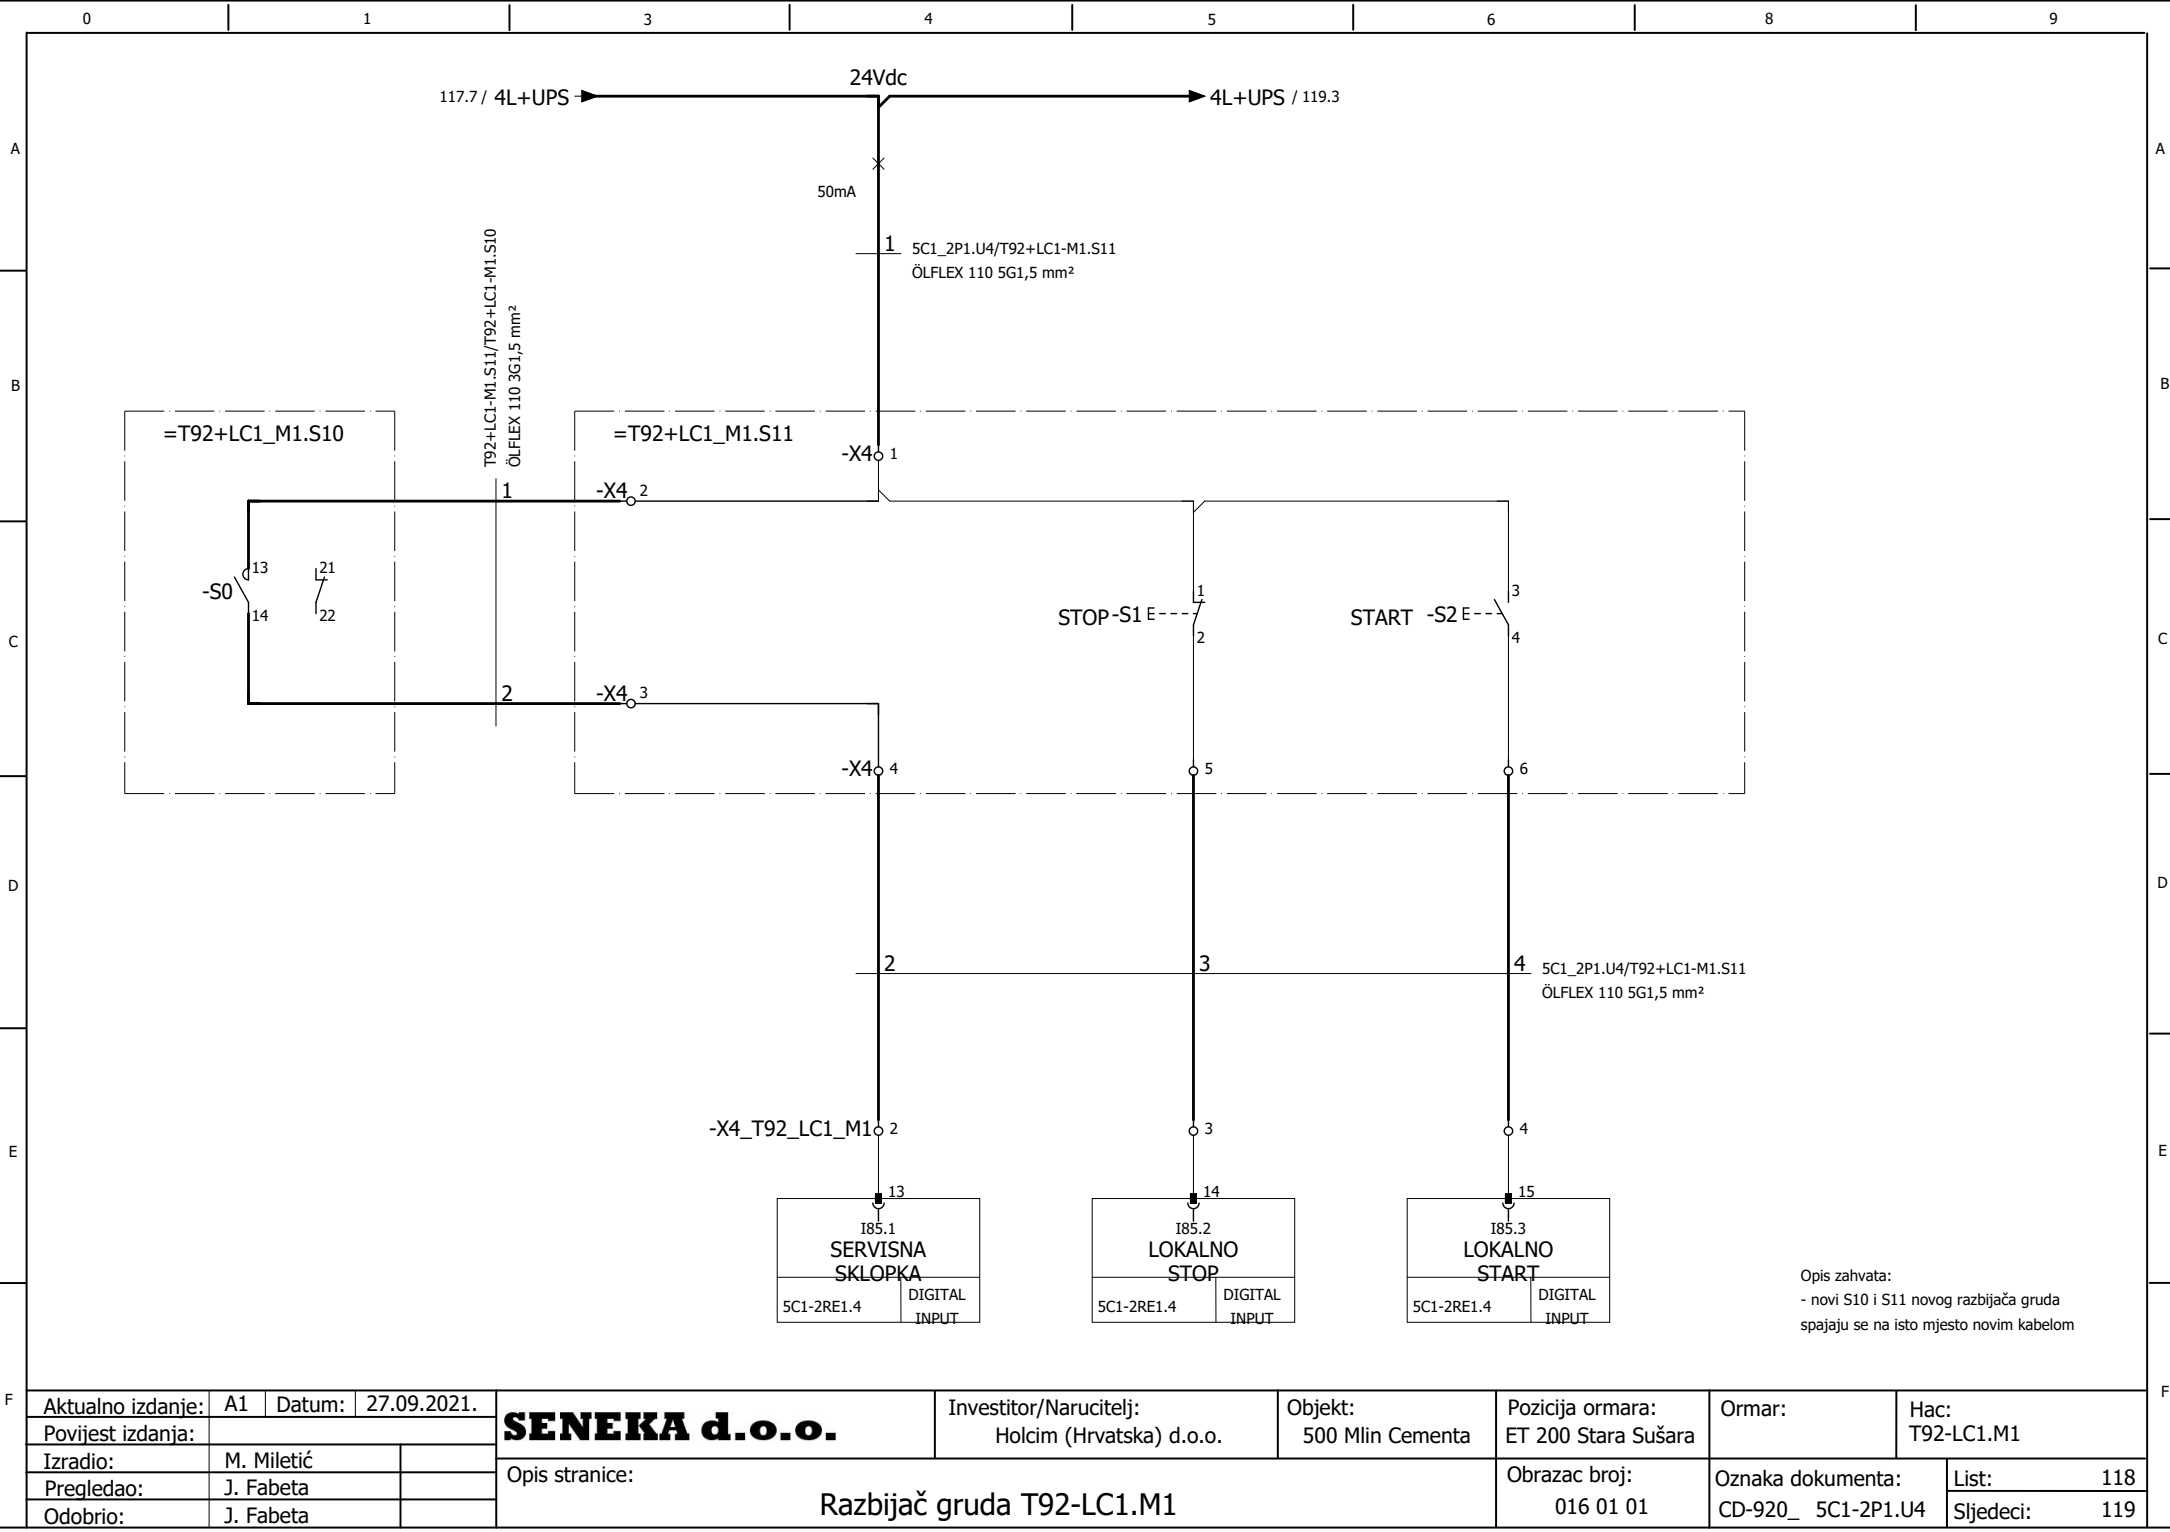

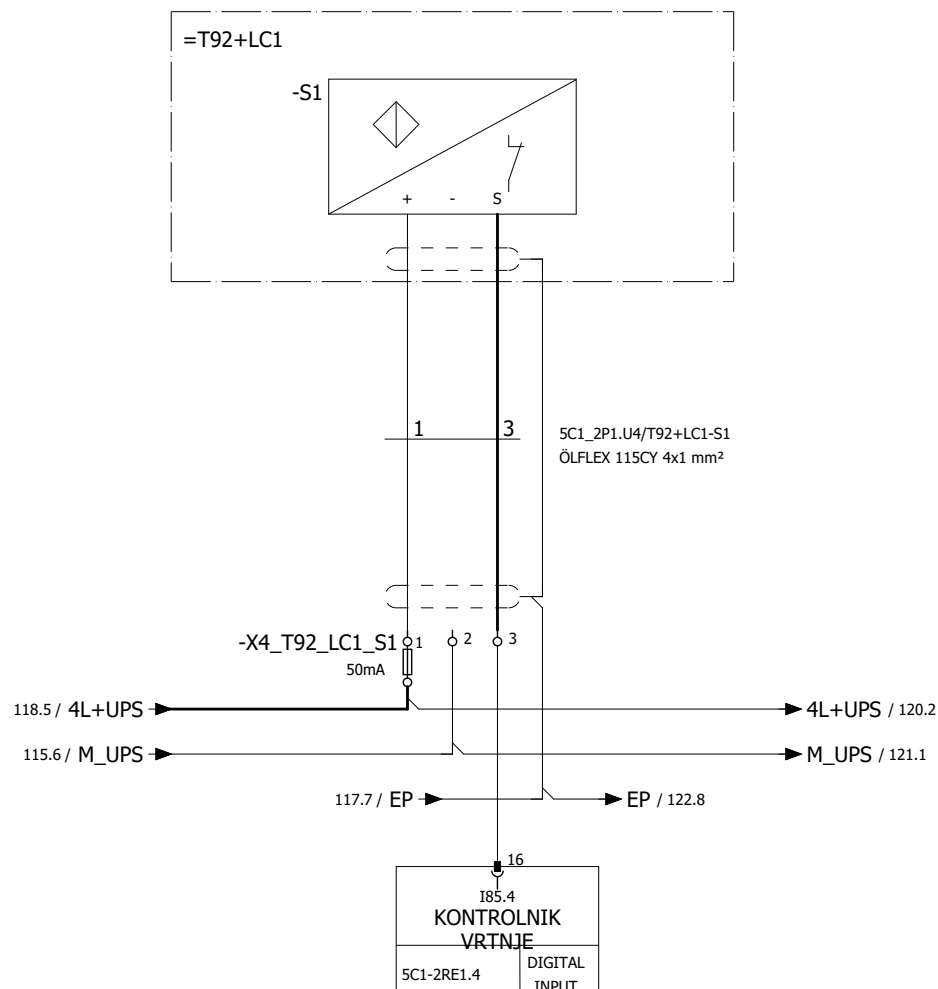

Opis zahvata:  
- novi kontrolnik vrtnje novog razbijača gruda  
spaja se na isto mjesto novim kabelom

Aktualno izdanje:	A1	Datum:	27.09.2021.
Povijest izdanja:			
Izradio:	M. Miletić		
Pregledao:	J. Fabeta		
Odobrio:	J. Fabeta		

**SENEKA d.o.o.**

Opis stranice:

Razbijač gruda - Kont. vrtnje T92-LC1.S1

Investitor/Narucitelj:  
Holcim (Hrvatska) d.o.o.

Objekt:  
500 Mlin Cementa

Pozicija ormara:  
ET 200 Stara Sušara

Ormar:

Hac:  
T92-LC1.S1

Obrazac broj:  
016 01 01

Oznaka dokumenta:  
CD-920\_ 5C1-2P1.U4

List:	119
Sljedeci:	120

ALL RIGHTS ARE RESERVED FOR THIS DRAWING.  
MISAPPLICATION OR PARTICULAR REPRODUCTION IS PROHIBITED.

HERAUSGEGEBEN VON MONTELEKTRO d.o.o.  
ALLE RECHTE VORBEHALTEN WERTIGABE AN DRITTE UNZULASSIG.

OWAJ DOKUMENT JE VLAŠNIŠTVO TVARNE MONTELEKTRO d.o.o.  
NEOVLAŠTENO KORISTITI I ILMOVAVANJE JE ZABRANJENO.

F

A

B

C

D

E

F

A


B

C

D

E

F

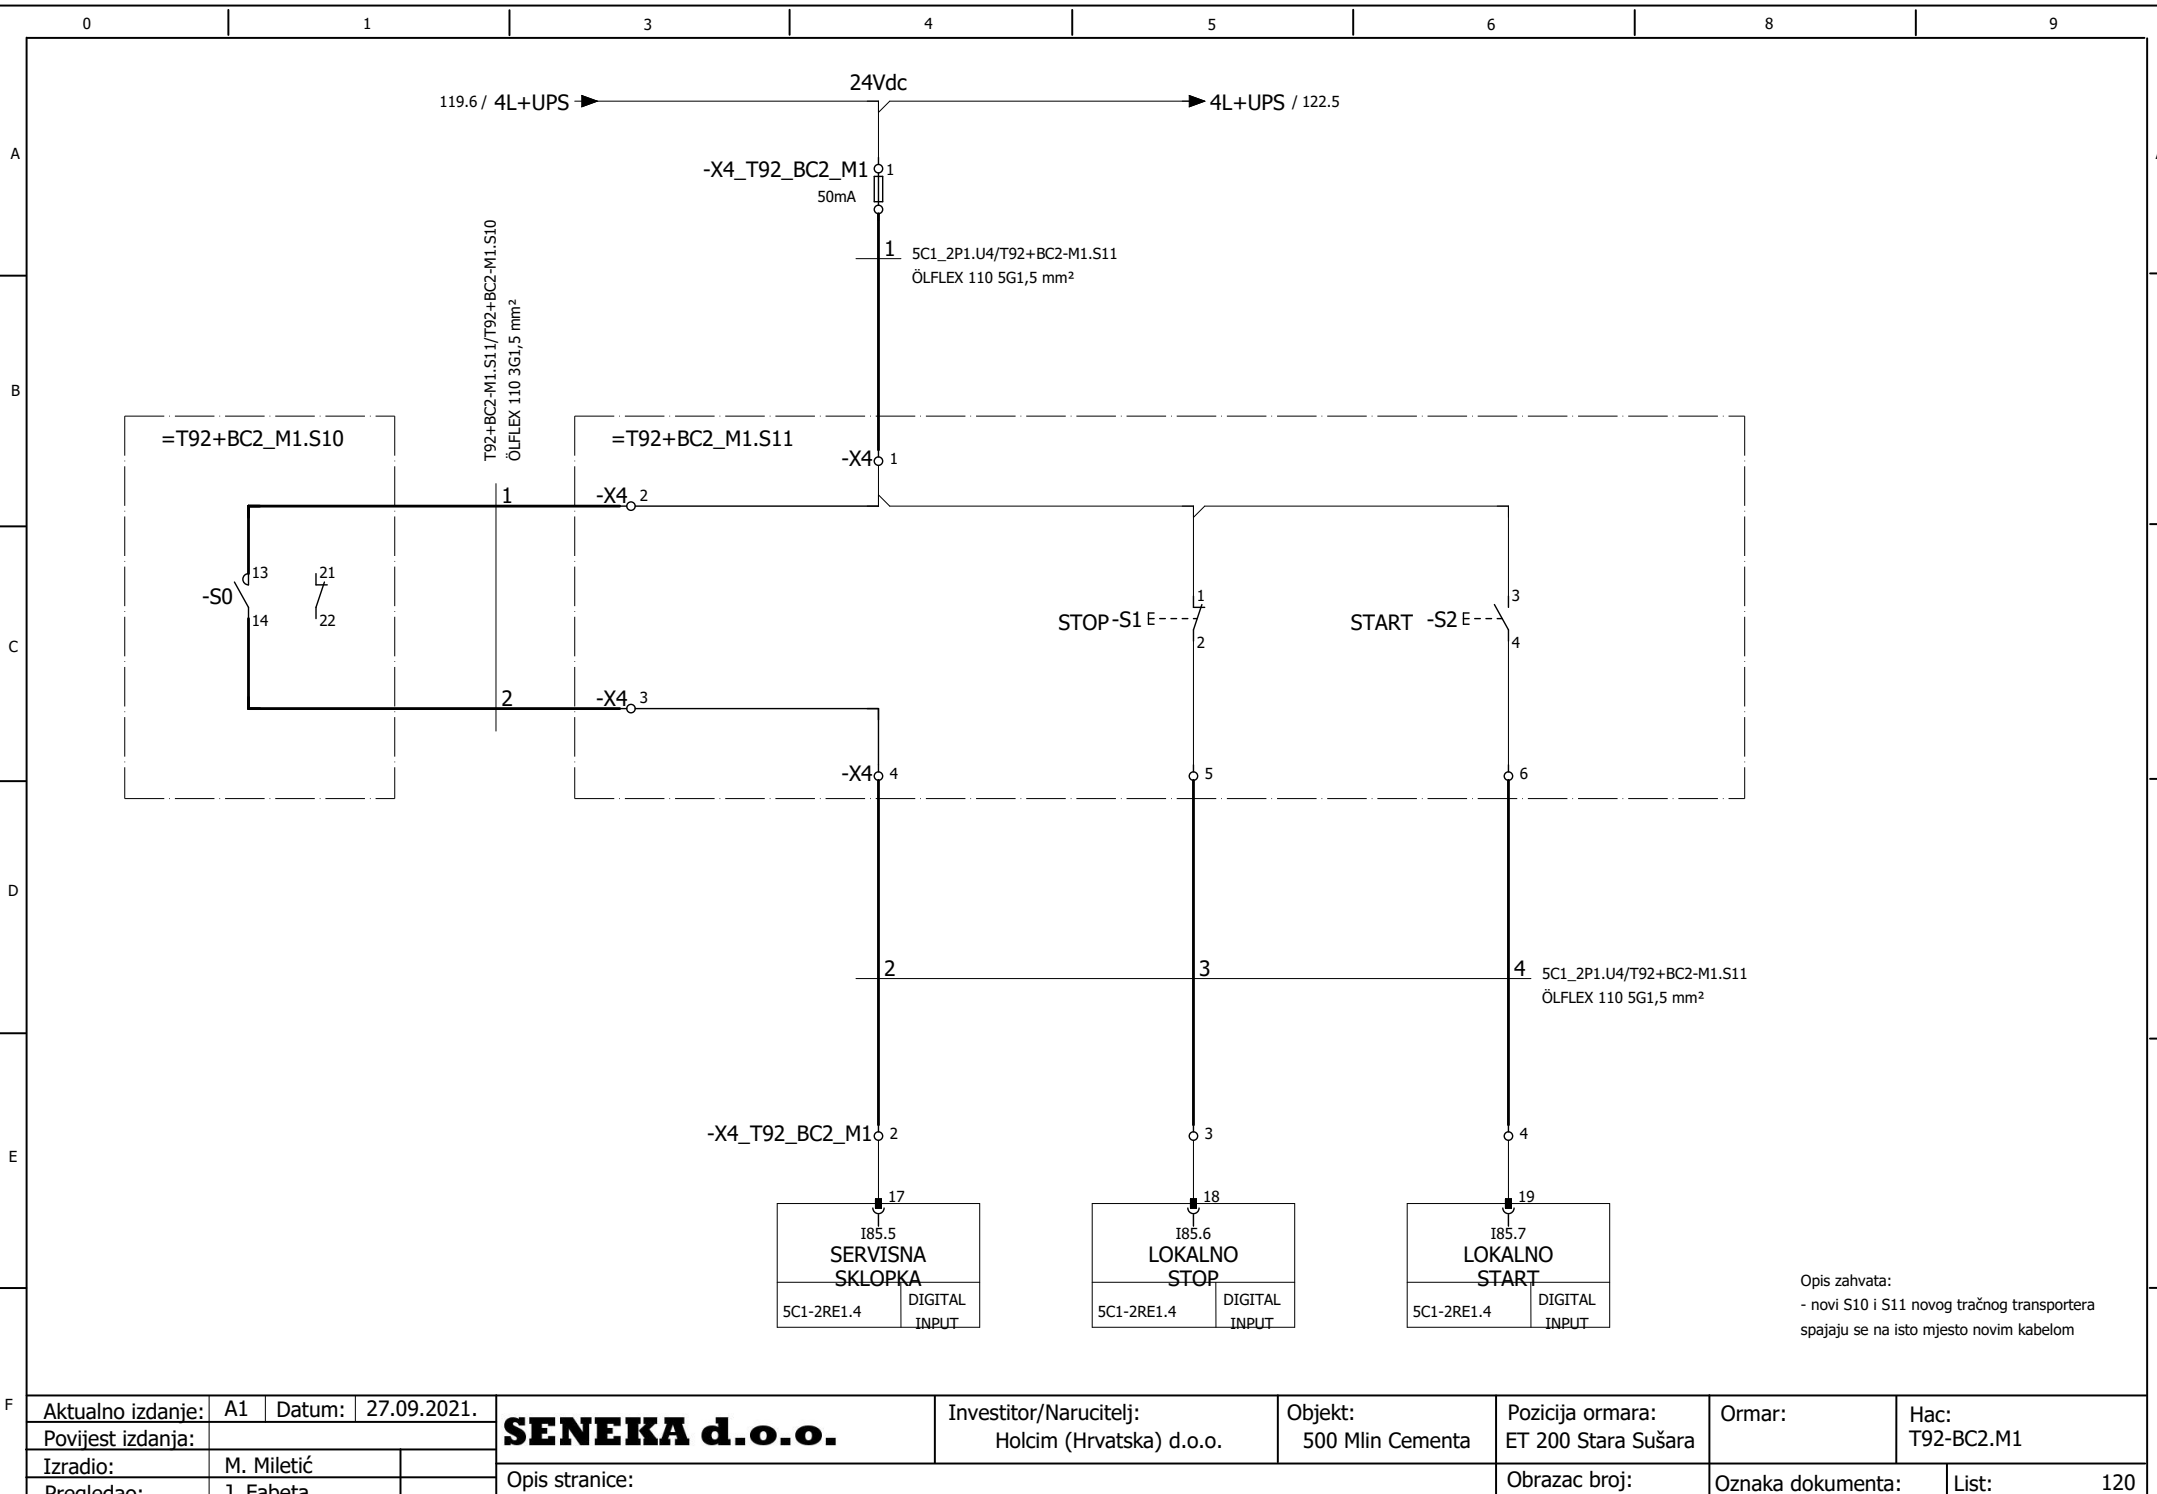

Aktualno izdanje:	A1	Datum:	27.09.2021.
Povijest izdanja:			
Izradio:	M. Miletić		
Pregledao:	J. Fabeta		
Odobrio:	J. Fabeta		

**SENEKA d.o.o.**

Opis stranice:

Kosi tračni transporter T92-BC2.M1

Investitor/Narucitelj:  
Holcim (Hrvatska) d.o.o.

Objekt:  
500 Mlin Cementa

Pozicija ormara:  
ET 200 Stara Sušara


Ormar:

Hac:  
T92-BC2.M1

Obrazac broj:  
016 01 01

Oznaka dokumenta:  
CD-920\_ 5C1-2P1.U4

List: 120  
Sljedeci: 121

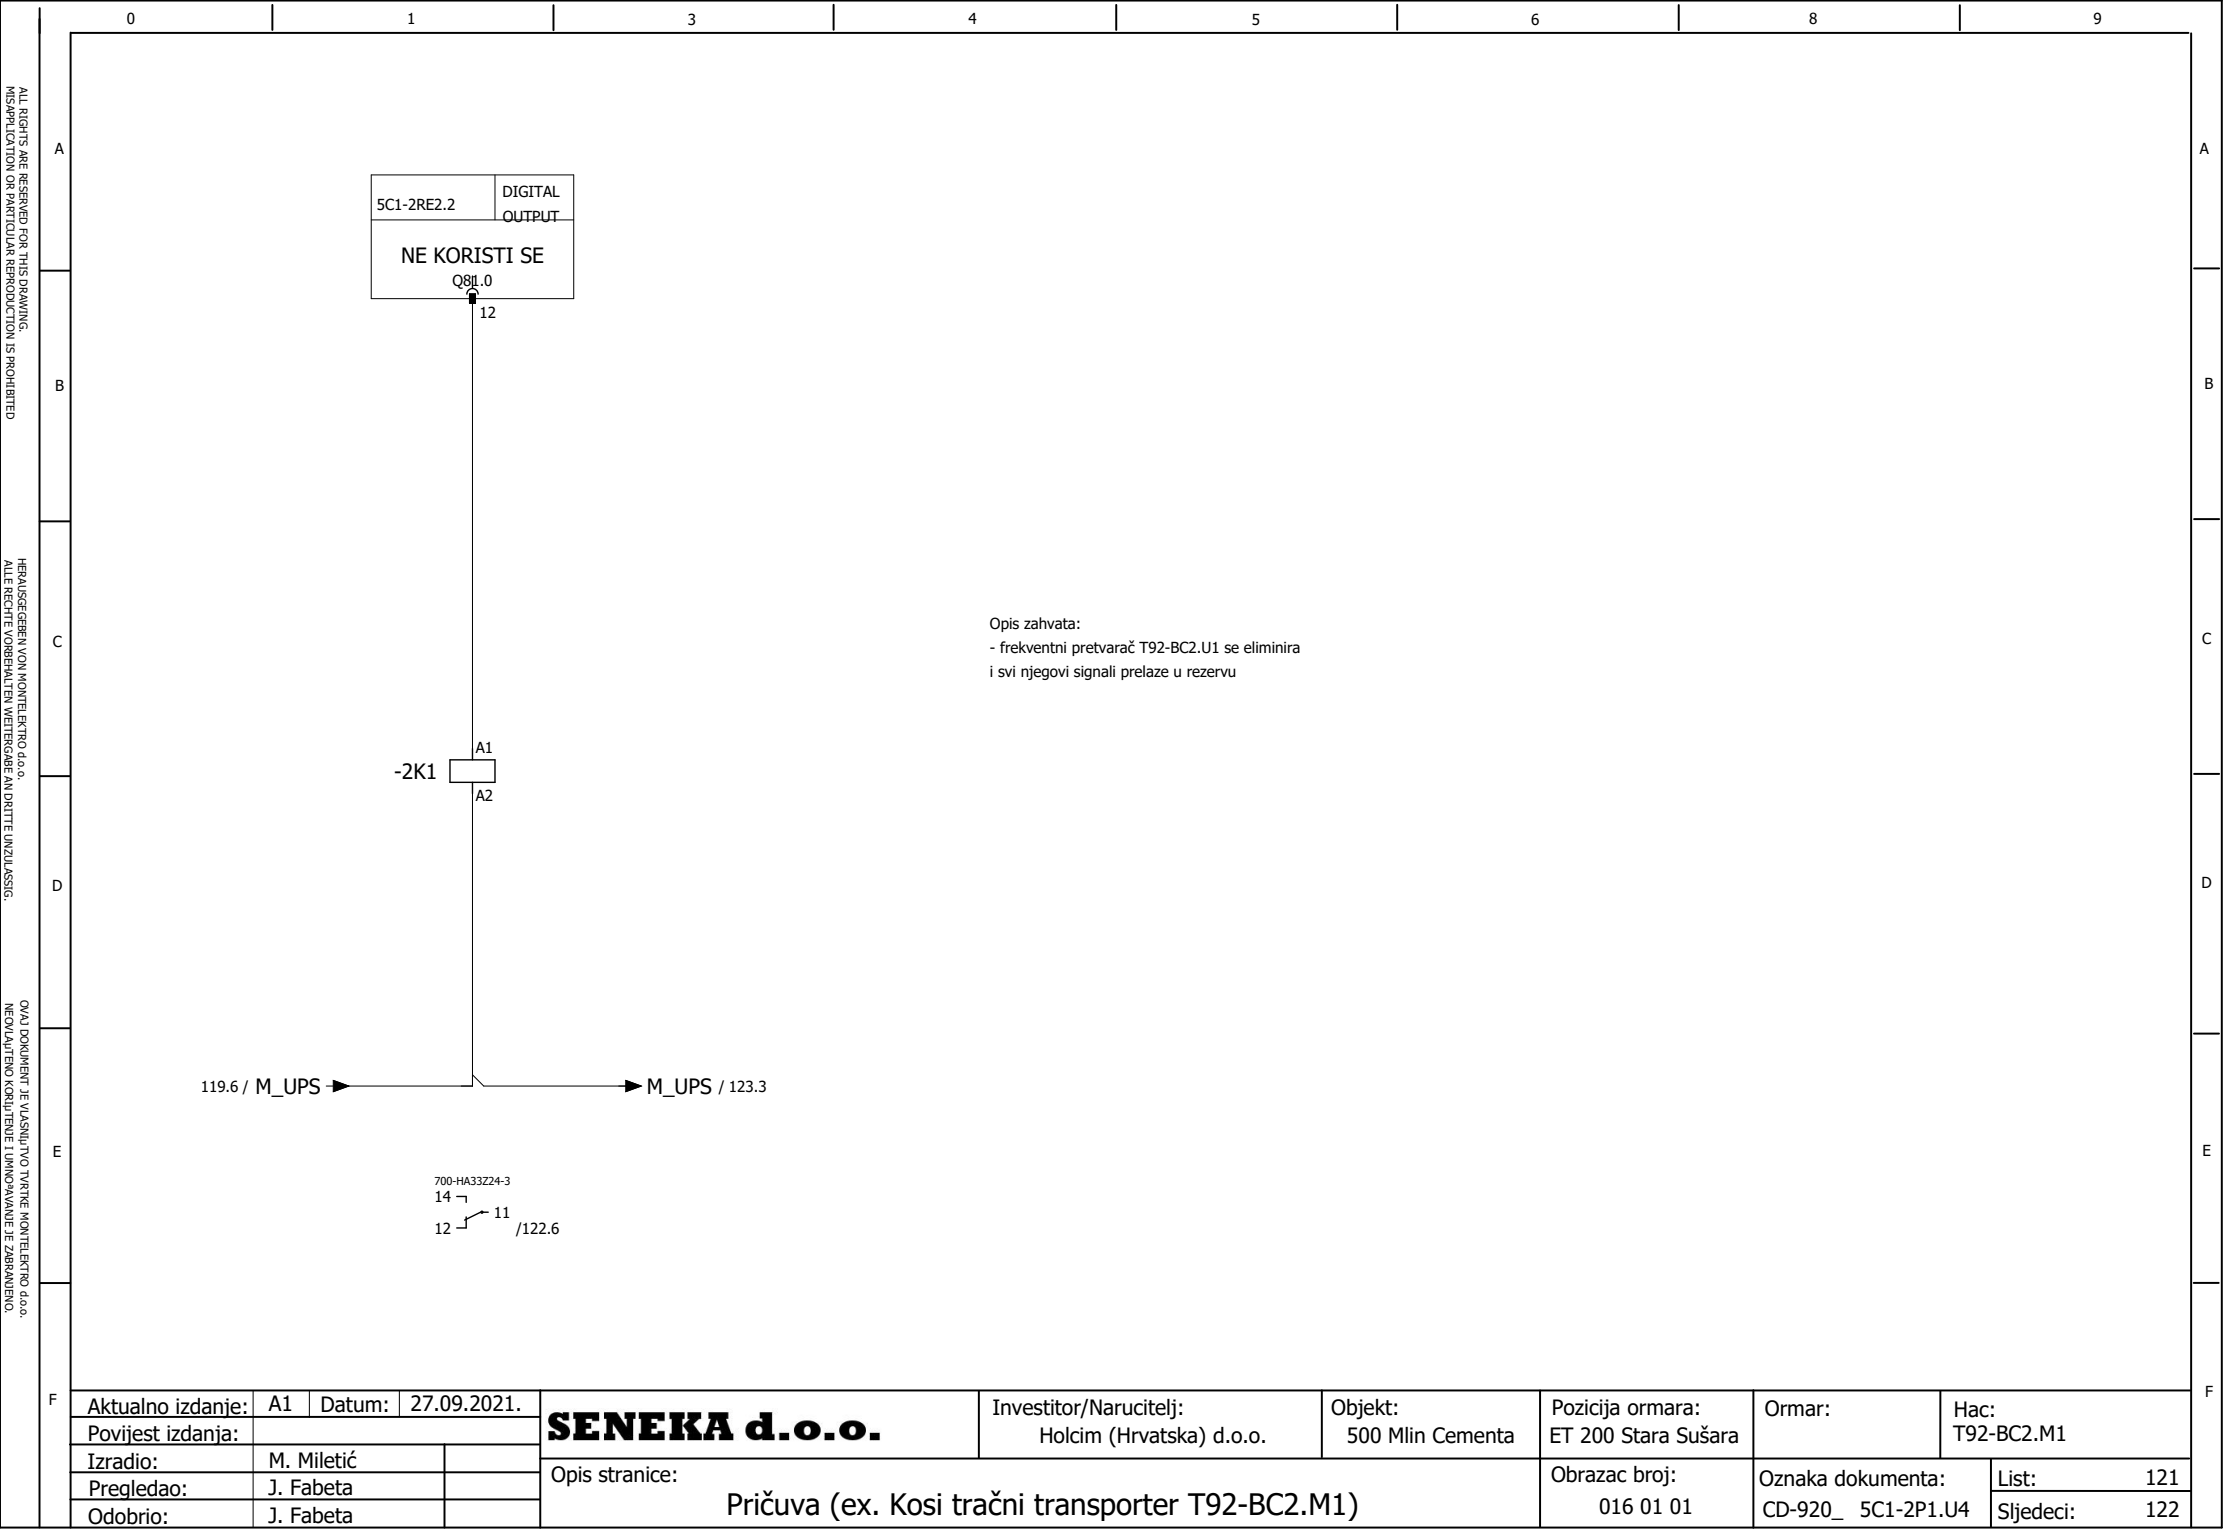



ALL RIGHTS ARE RESERVED FOR THIS DRAWING.  
MISAPPLICATION OR PARTICULAR REPRODUCTION IS PROHIBITED.

HERAUSGEGEBEN VON MONTELEKTRO d.o.o.  
ALLE RECHTE VORBEHALTEN WERTIGABE AN DRITTE UNZULASSIG.

OVAJ DOKUMENT JE VLAŠNIŠTVO IZDAJENJE MONTELEKTRO d.o.o.  
NEOVLAŠTENO KORISTITI I ILMOVANJE JE ZABRANJENO.

A

B

C

D

E

F

A


B

C




D

E

F

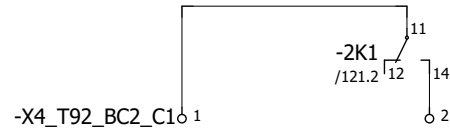

Opis zahvata:  
- frekventni pretvarač T92-BC2.U1 se eliminira  
i svi njegovi signali prelaze u rezervu

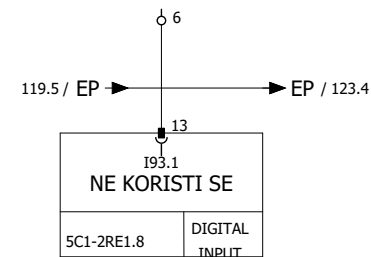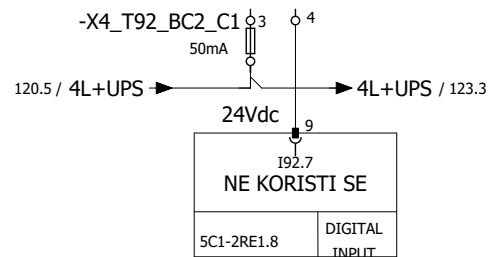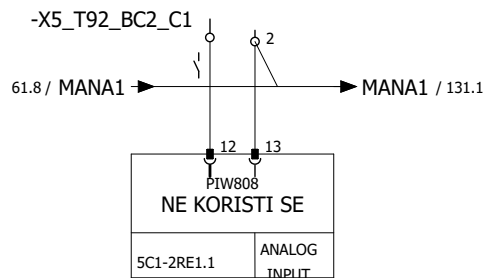

Aktualno izdanje:	A1	Datum:	27.09.2021.
Povijest izdanja:			
Izradio:	M. Miletić		
Pregledao:	J. Fabeta		
Odobrio:	J. Fabeta		

**SENEKA d.o.o.**

Investitor/Narucitelj:  
Holcim (Hrvatska) d.o.o.

Objekt:  
500 Mlin Cementa

Pozicija ormara:  
ET 200 Stara Sušara

Ormar:

Hac:  
T92-BC1.M1

Opis stranice:

Pričuva (ex. Kosi tračni transporter T92-BC2.M1)

Obrazac broj:  
016 01 01

Oznaka dokumenta:  
CD-920\_ 5C1-2P1.U4

List: 122  
Sljedeci: 123

ALL RIGHTS ARE RESERVED FOR THIS DRAWING.  
REPRODUCTION OR PARTIAL REPRODUCTION IS PROHIBITED.

HERAUSGEGEBEN VON MONTELEKTRO d.o.o.  
ALLE RECHTE VORBEHALTEN WERTIGABE AN DRITTE UNZULASSIG.

OVAJ DOKUMENT JE VASUŠNUTIVO TRATNE MONTELEKTRO d.o.o.  
NEOVLAŠTENO KORISTITI I UMNOŽAVANJE JE ZABRANJENO.

A

B

C

D

E

F

A


B

C

D

E

F

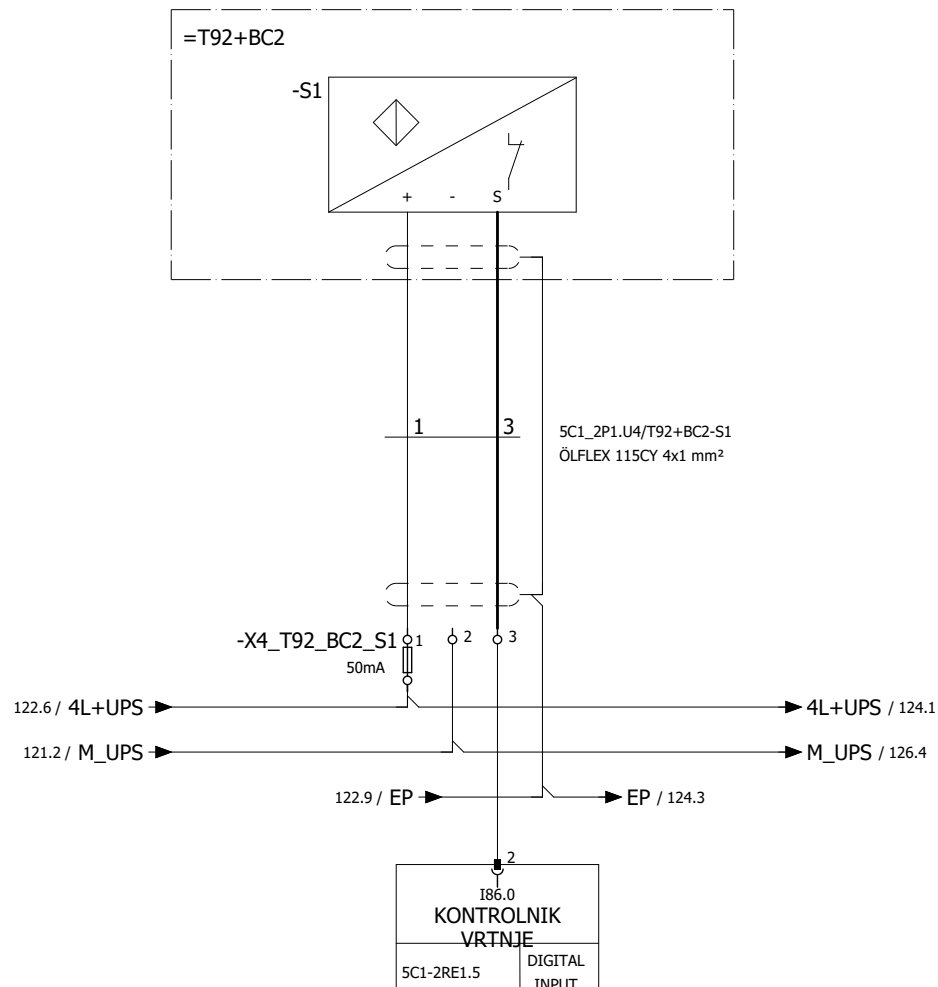

Opis zahvata:  
- novi kontrolnik vrtnje novog tračnog transportera  
spaja se na isto mjesto novim kabelom

Aktualno izdanje:	A1	Datum:	27.09.2021.
Povijest izdanja:			
Izradio:	M. Miletić		
Pregledao:	J. Fabeta		
Odobrio:	J. Fabeta		

**SENEKA d.o.o.**

Opis stranice:

Kosi tračni transp. - Kont. vrtnje T92-BC2.S1

Investitor/Narucitelj:  
Holcim (Hrvatska) d.o.o.

Objekt:  
500 Mlin Cementa

Pozicija ormara:  
ET 200 Stara Sušara


Ormar:

Hac:  
T92-BC2.S1

Obrazac broj:  
016 01 01

Oznaka dokumenta:  
CD-920\_ 5C1-2P1.U4

List: 123  
Sljedeci: 124

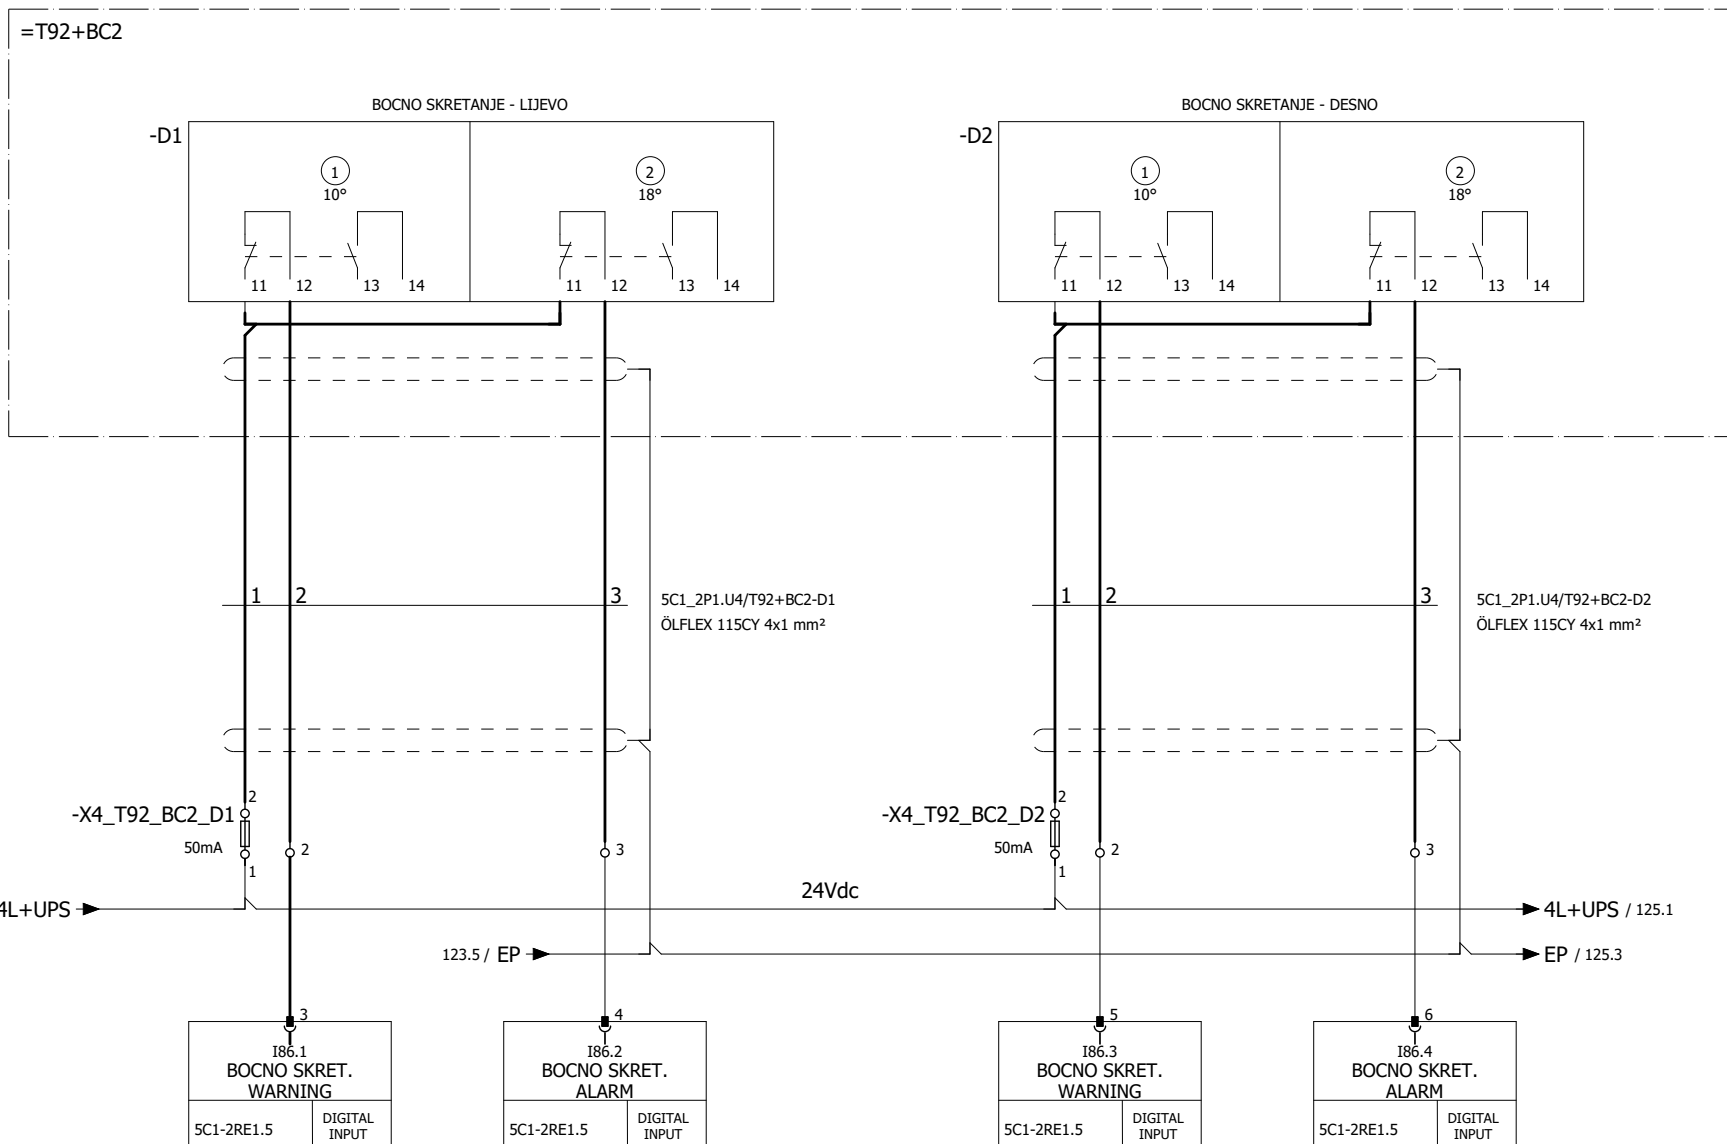

Opis zahvata:  
- novi senzori bočnih skretanja novog tračnog transportera  
spajaju se na isto mjesto novim kabelom

Aktualno izdanje:	A1	Datum:	27.09.2021.
Povijest izdanja:			
Izradio:	M. Miletić		
Pregledao:	J. Fabeta		
Odobrio:	J. Fabeta		

**SENEKA d.o.o.**

Opis stranice:

Kontrolnici bočnog skretanja T92-BC2.D1 & .D2

Investitor/Narucitelj:  
Holcim (Hrvatska) d.o.o.

Objekt:  
500 Mlin Cementa

Pozicija ormara:  
ET 200 Stara Sušara


Ormar:

Hac:  
T92-BC2.D1 & .D2

Obrazac broj:  
016 01 01

Oznaka dokumenta:  
CD-920\_ 5C1-2P1.U4

List: 124  
Sljedeci: 125

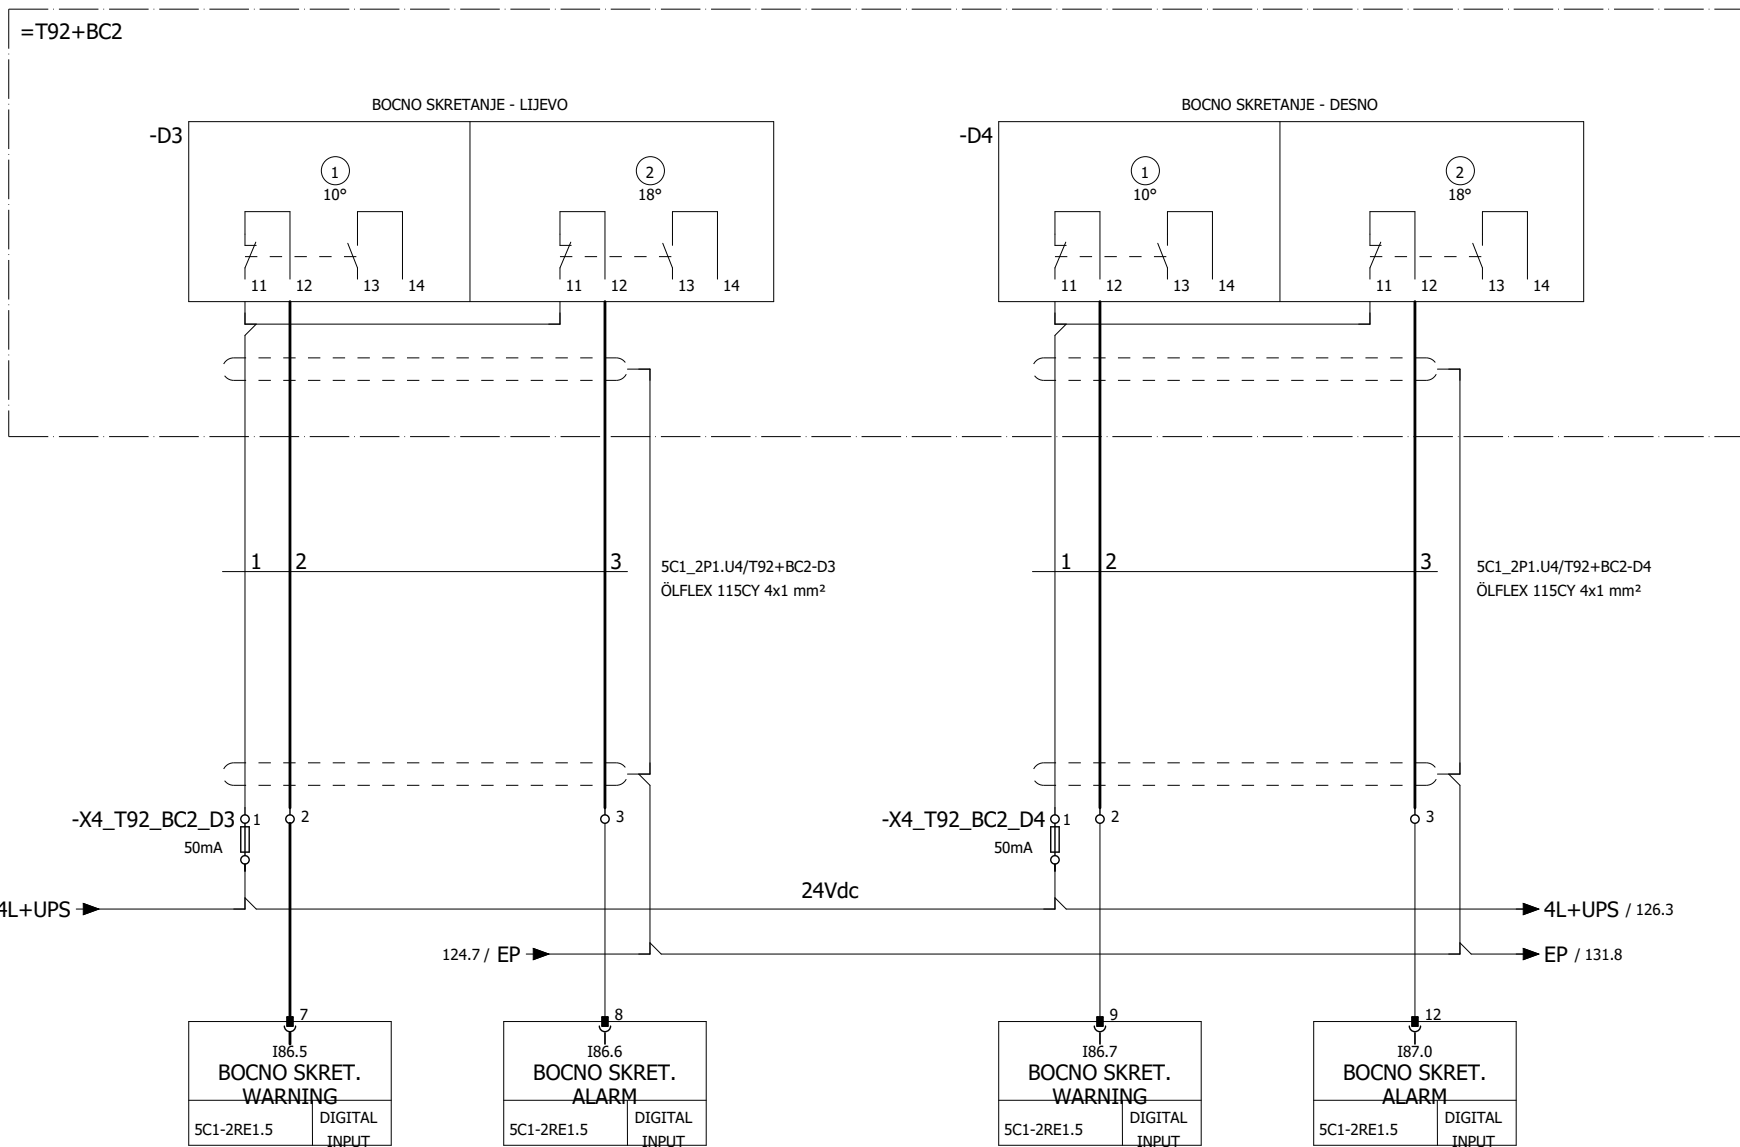

Opis zahvata:  
- novi senzori bočnih skretanja novog tračnog transportera  
spajaju se na isto mjesto novim kabelom

Aktualno izdanje:	A1	Datum:	27.09.2021.
Povijest izdanja:			
Izradio:	M. Miletić		
Pregledao:	J. Fabeta		
Odobrio:	J. Fabeta		

**SENEKA d.o.o.**

Opis stranice:

Kontrolnici bočnog skretanja T92-BC2.D3 & .D4

Investitor/Narucitelj:  
Holcim (Hrvatska) d.o.o.

Objekt:  
500 Mlin Cementa

Pozicija ormara:  
ET 200 Stara Sušara


Ormar:


Hac:  
T92-BC2.D3 & .D4

Obrazac broj:  
016 01 01

Oznaka dokumenta:  
CD-920\_ 5C1-2P1.U4

List: 125  
Sljedeci: 126

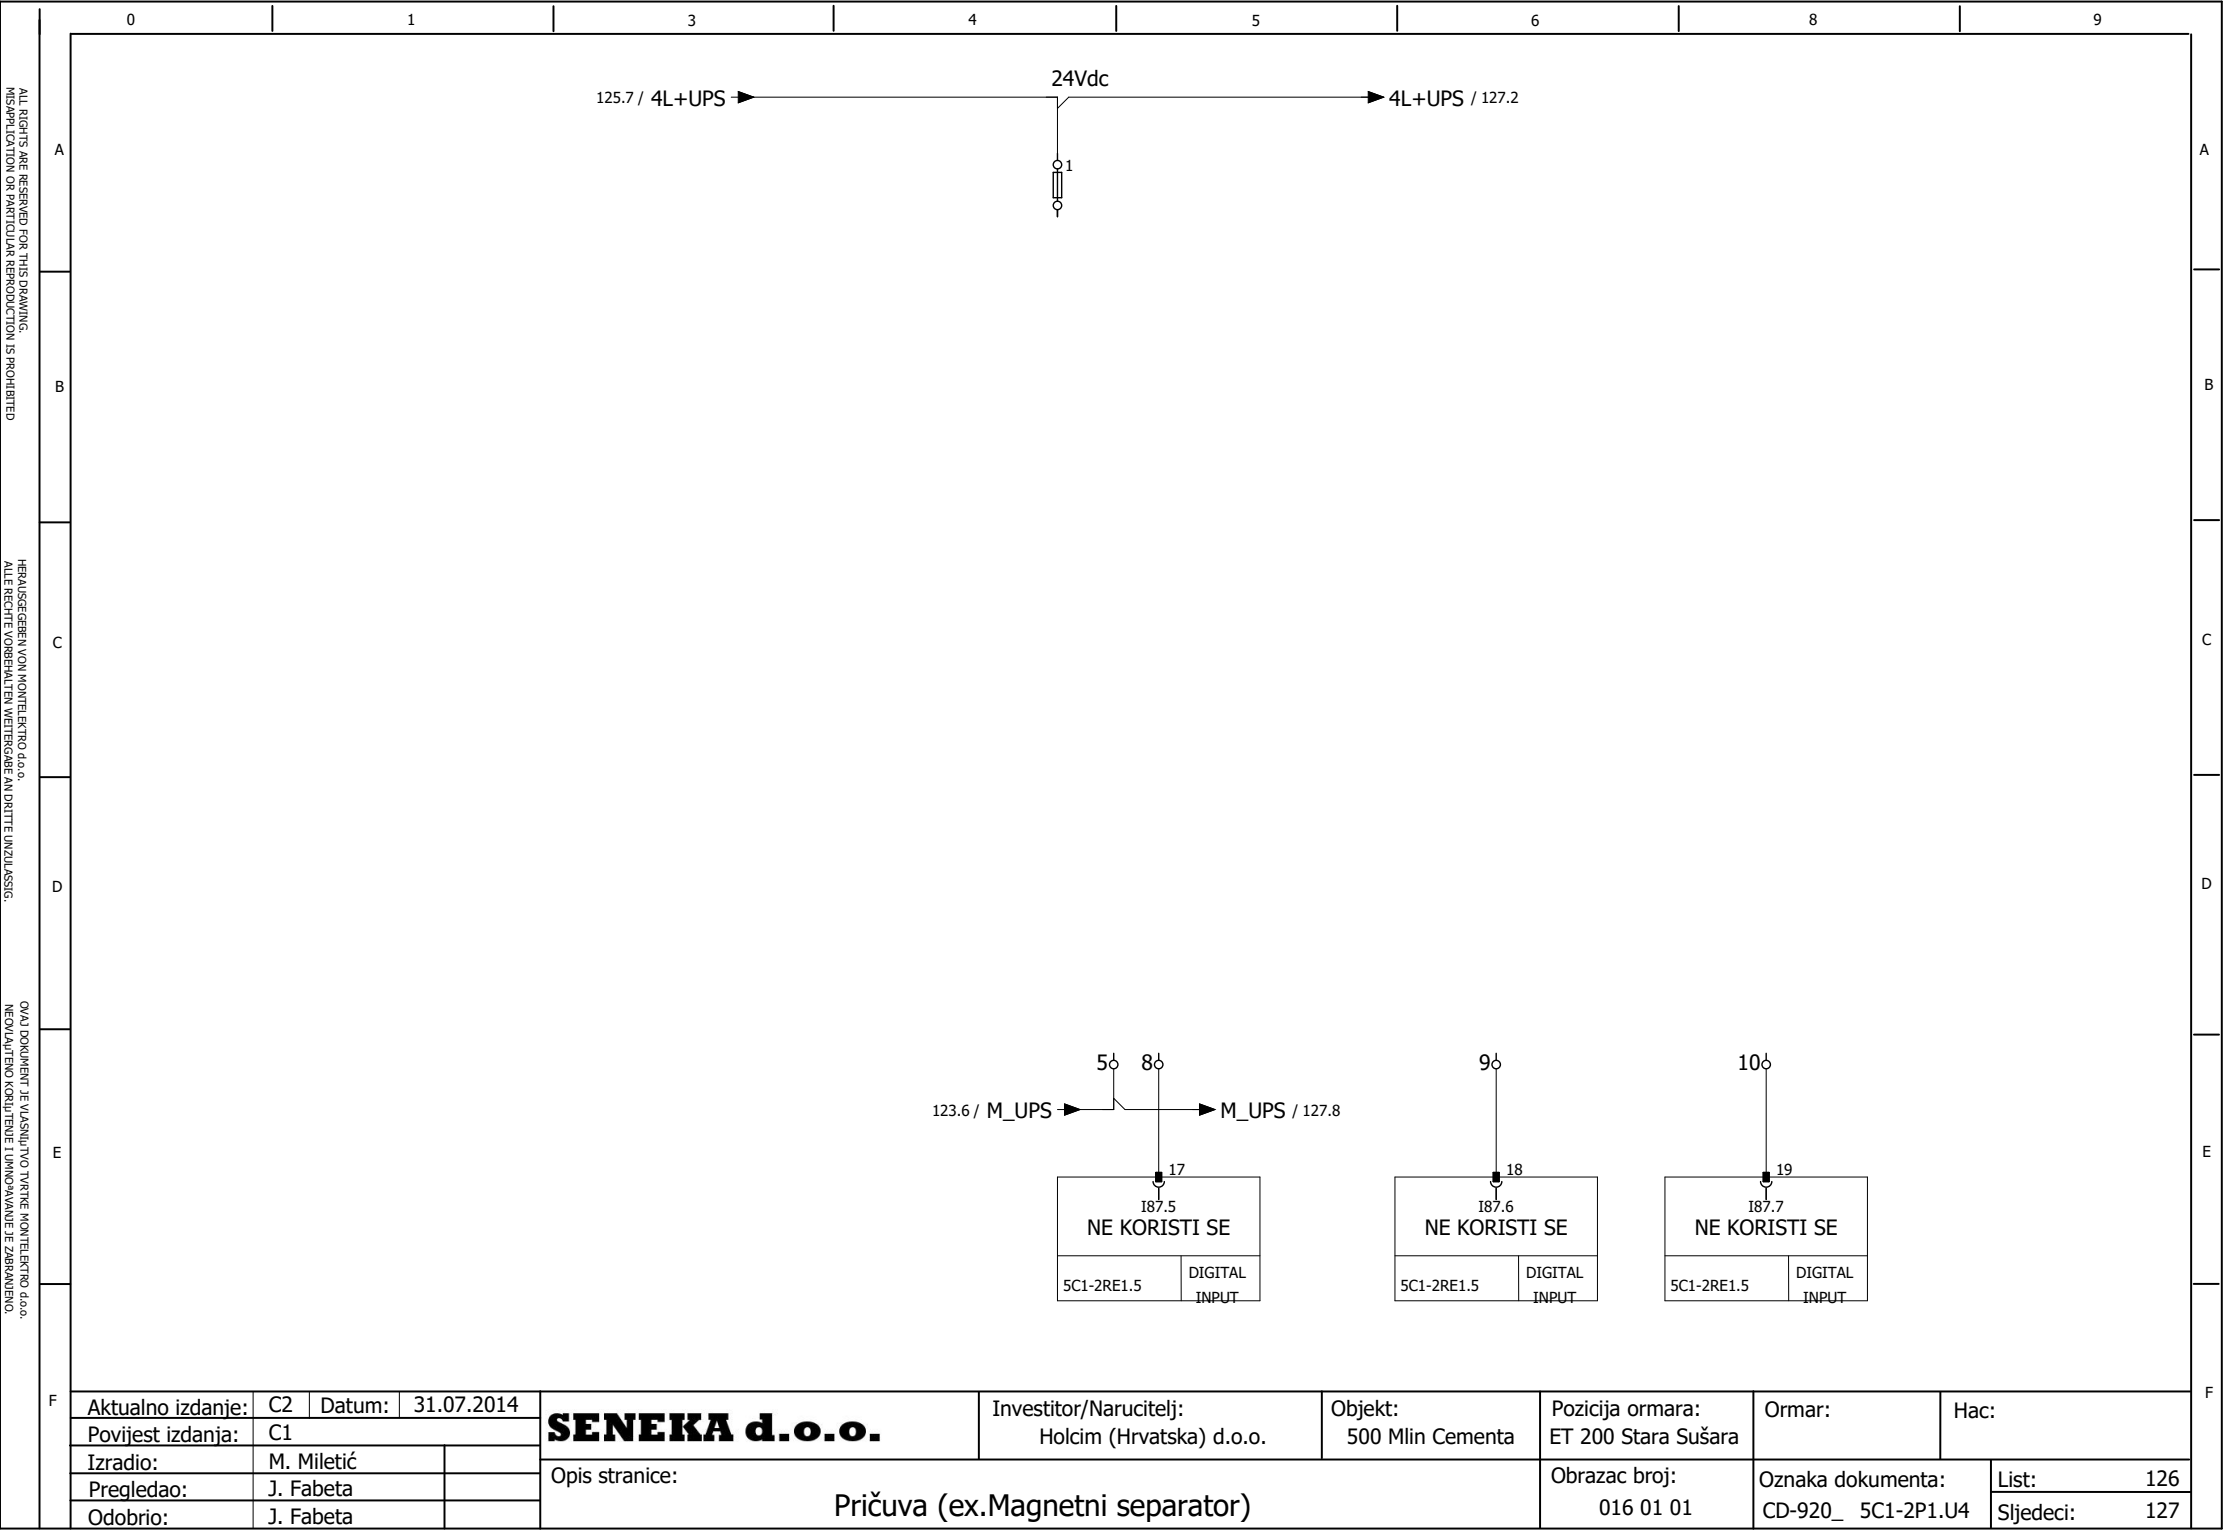

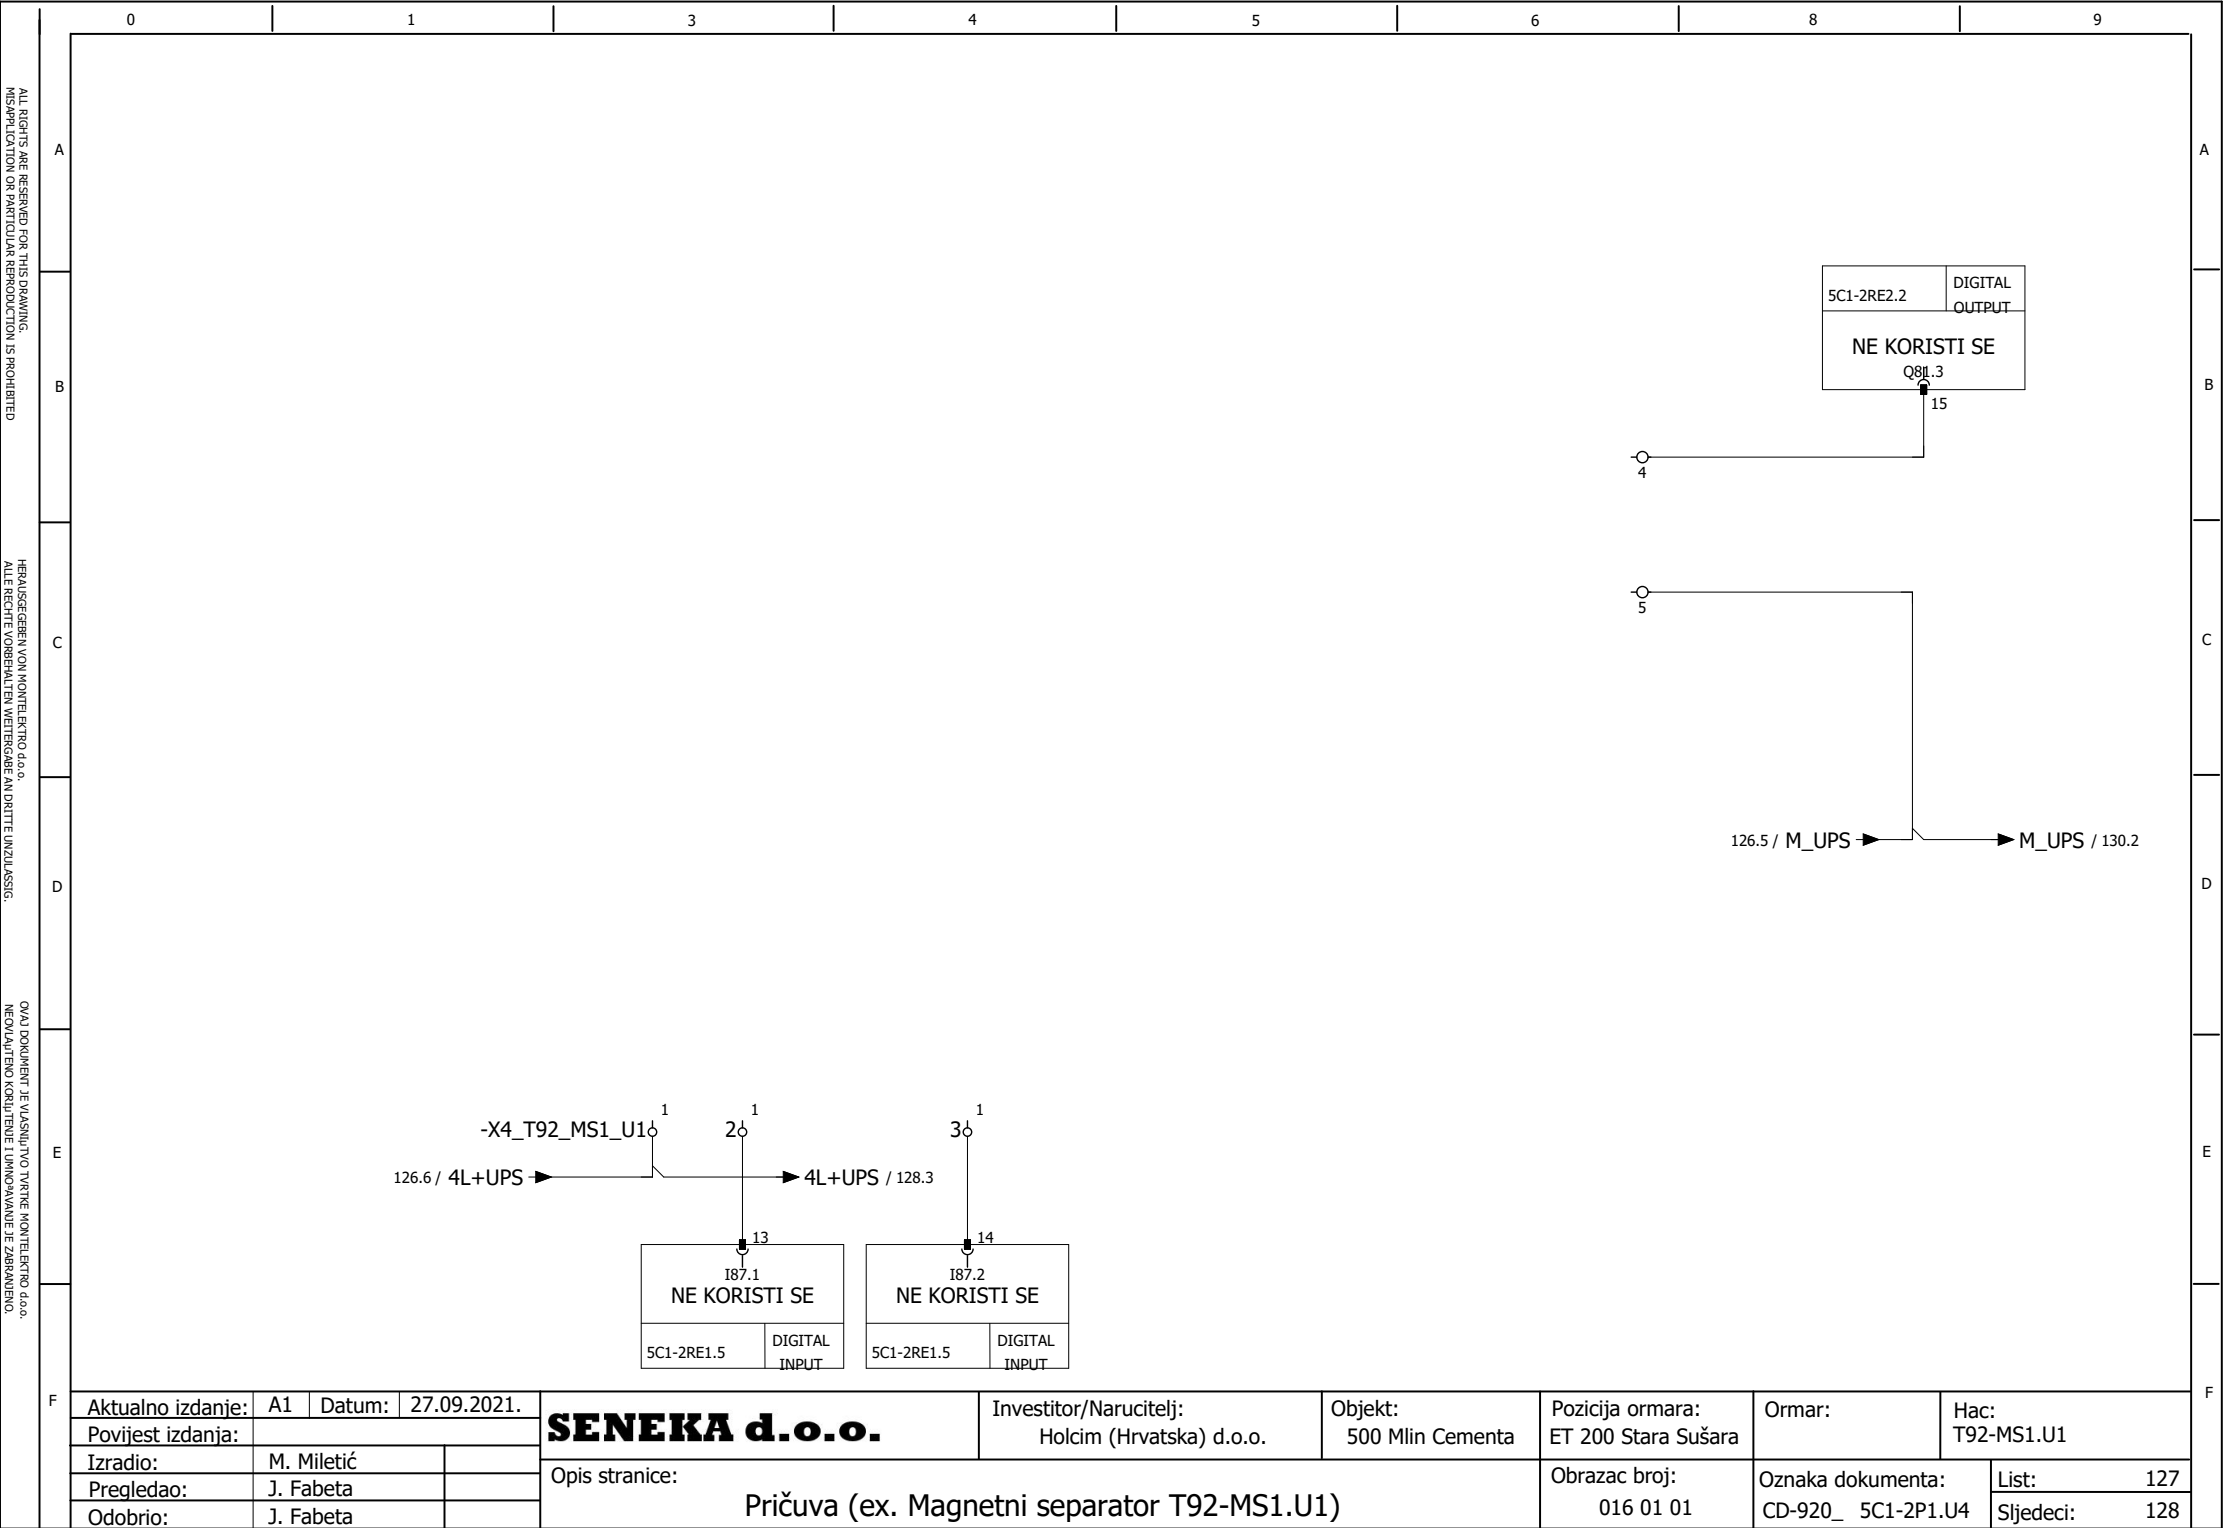

A

B

C

D

E

F

A


B


C

D


E

F

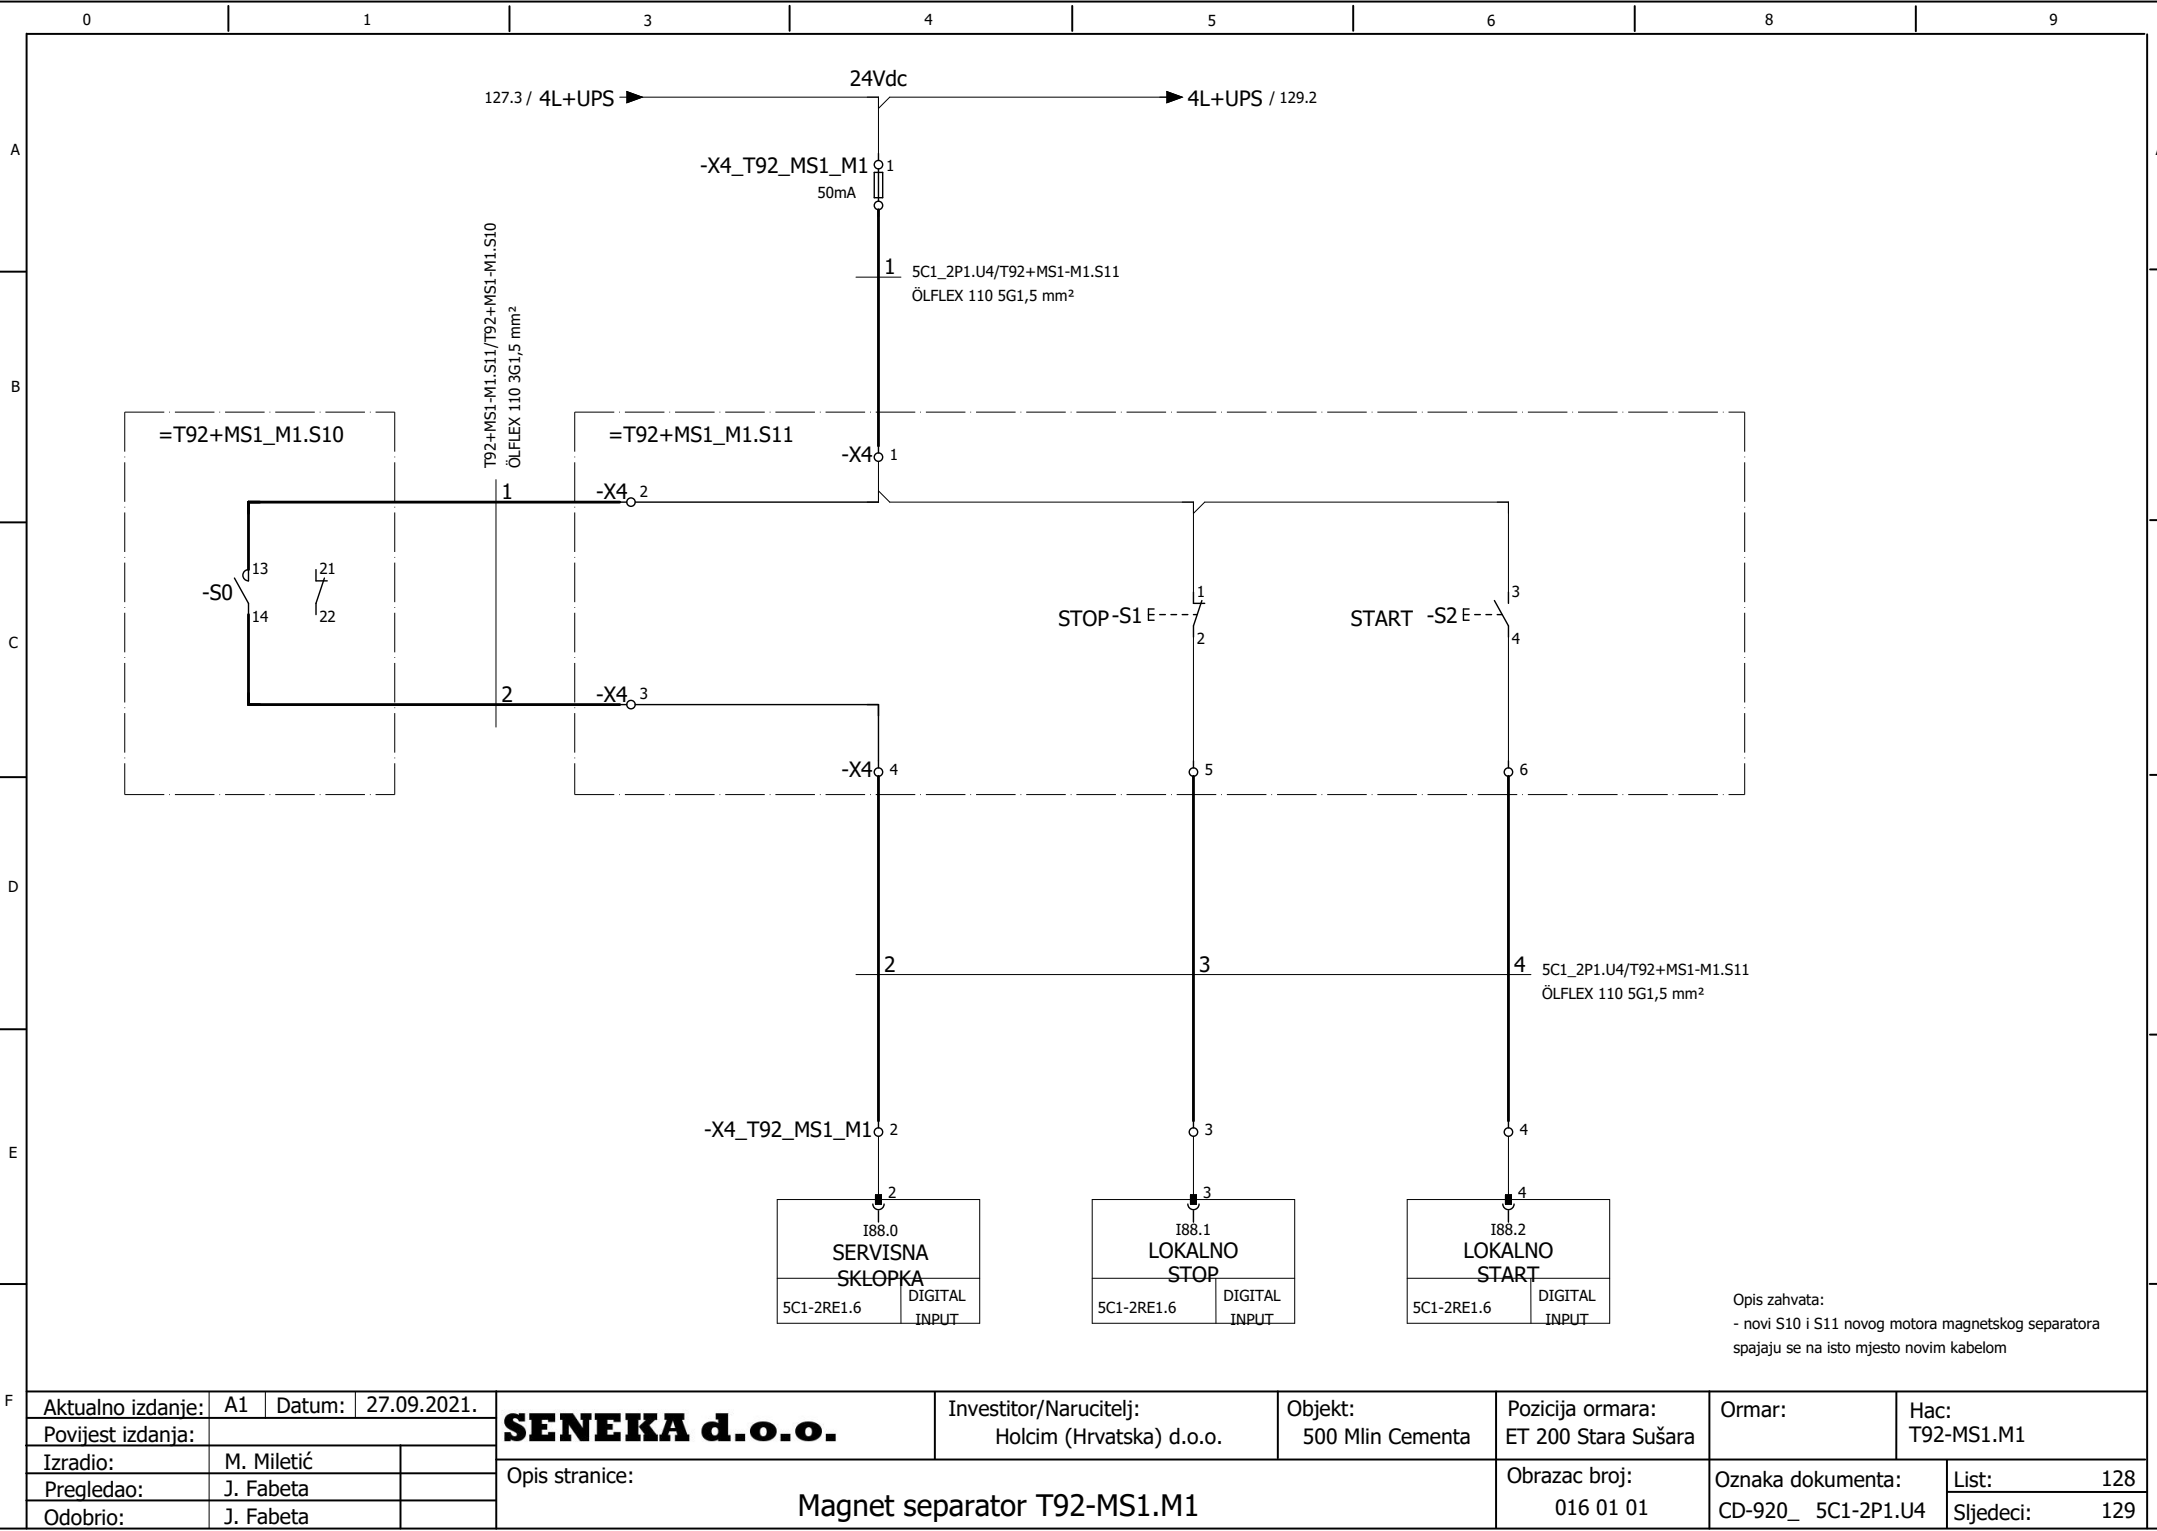

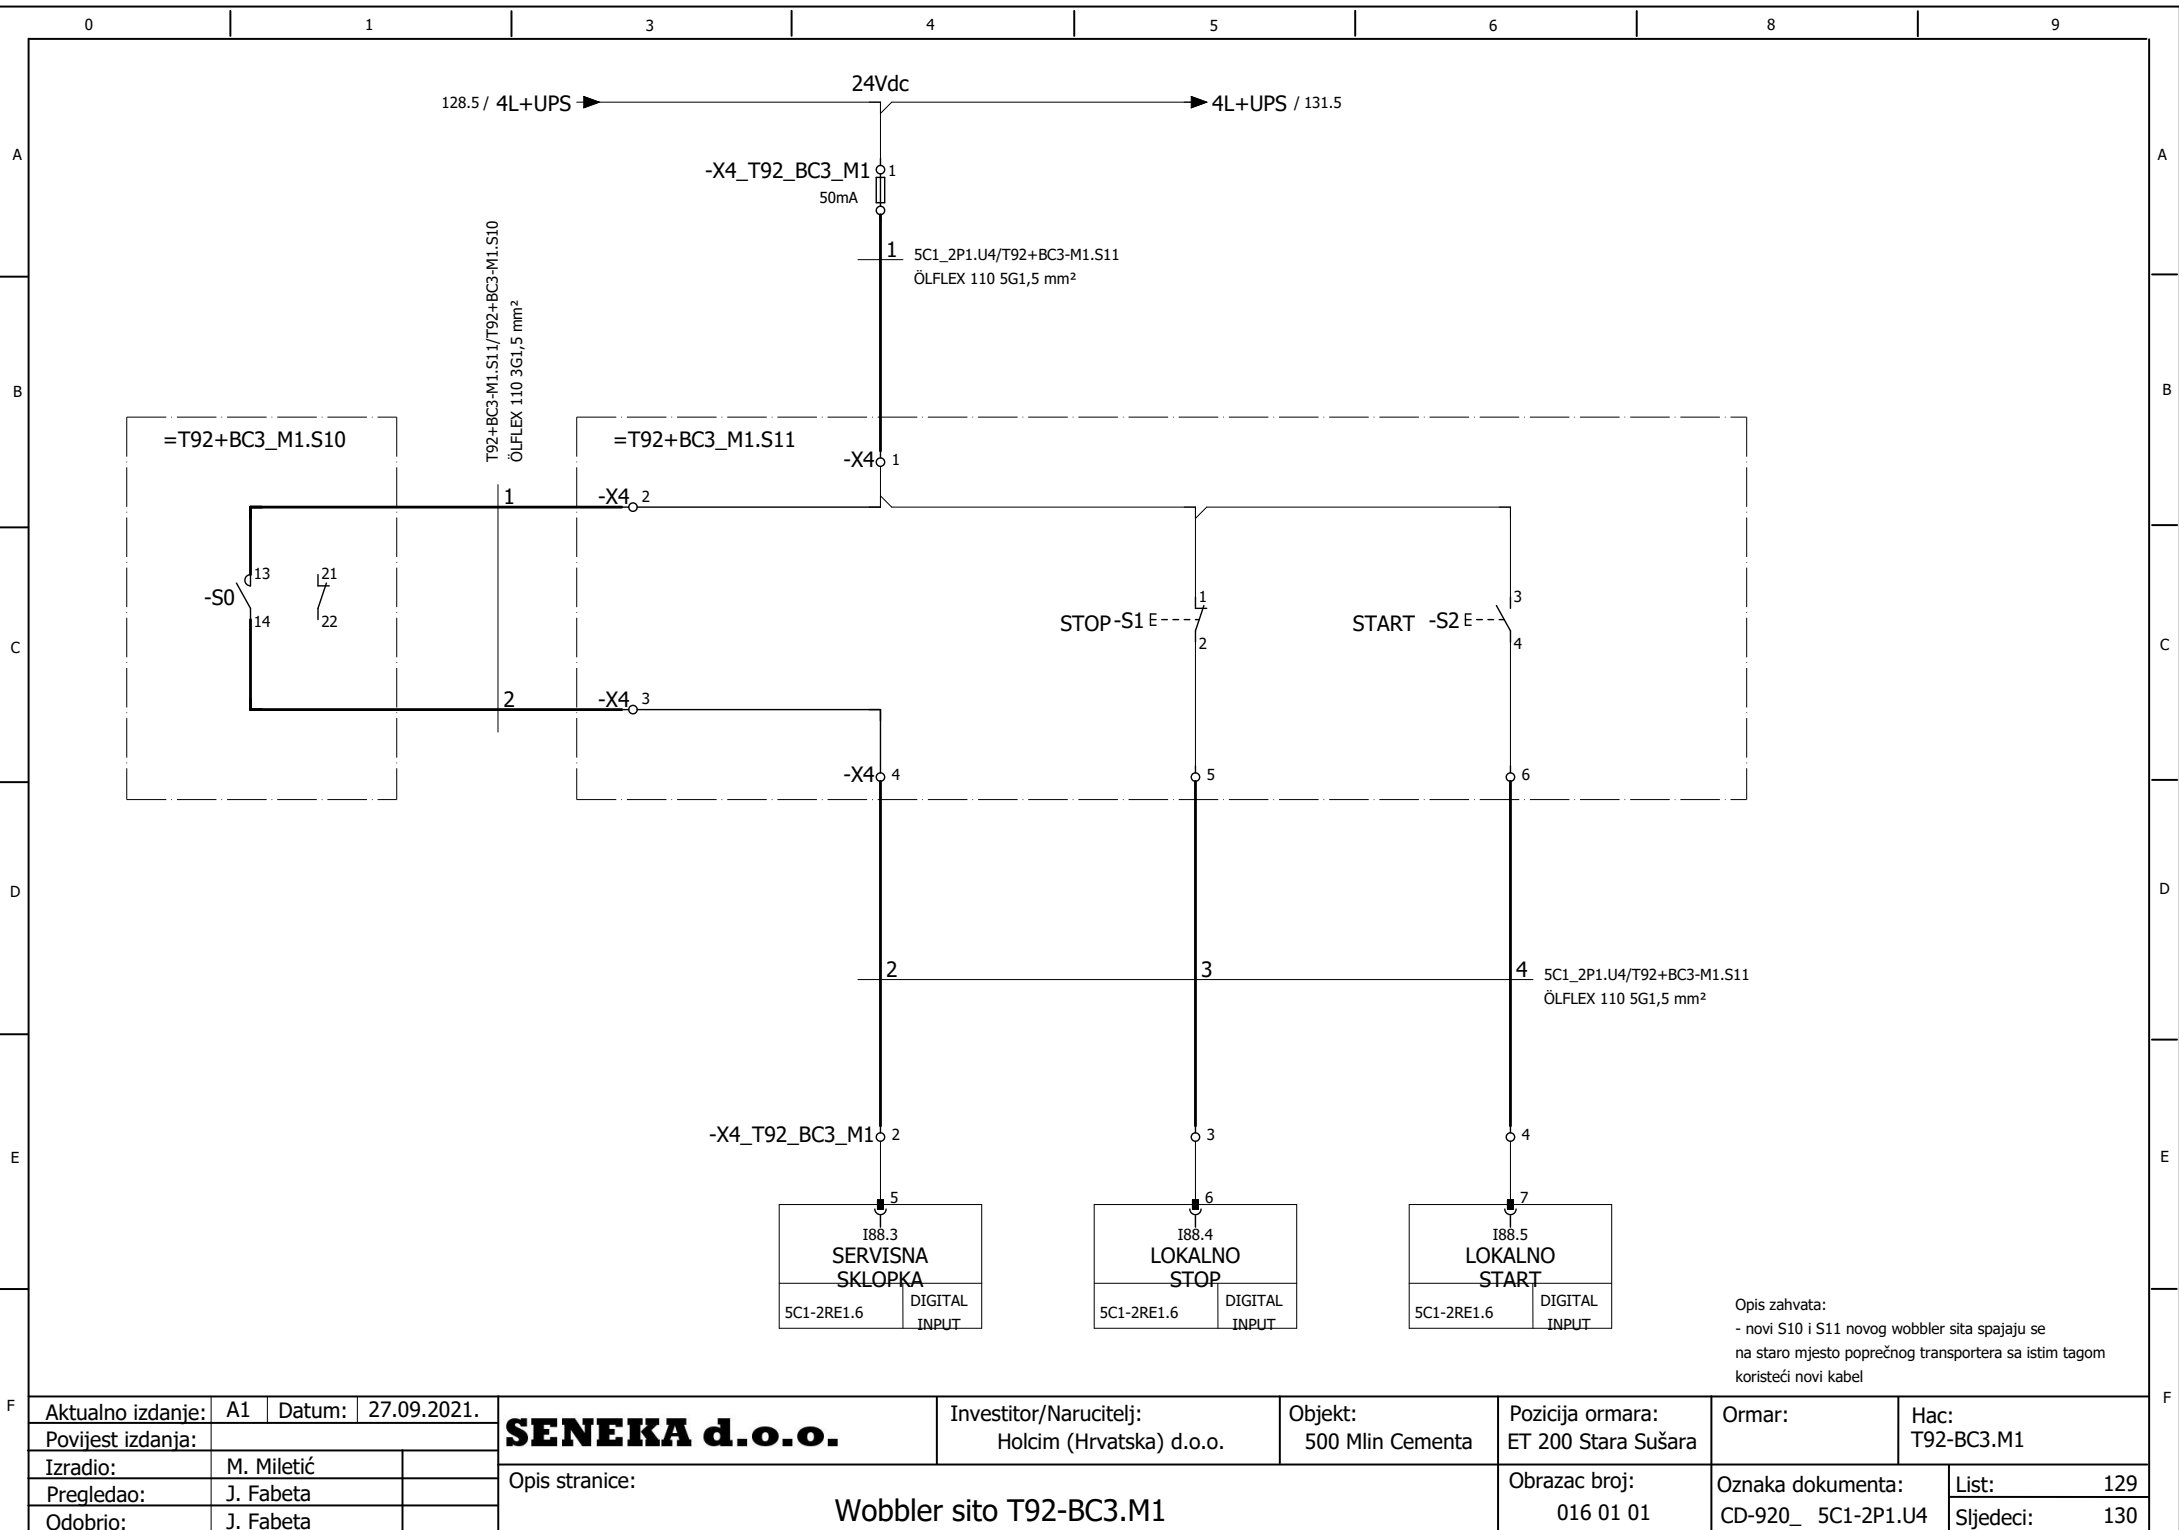



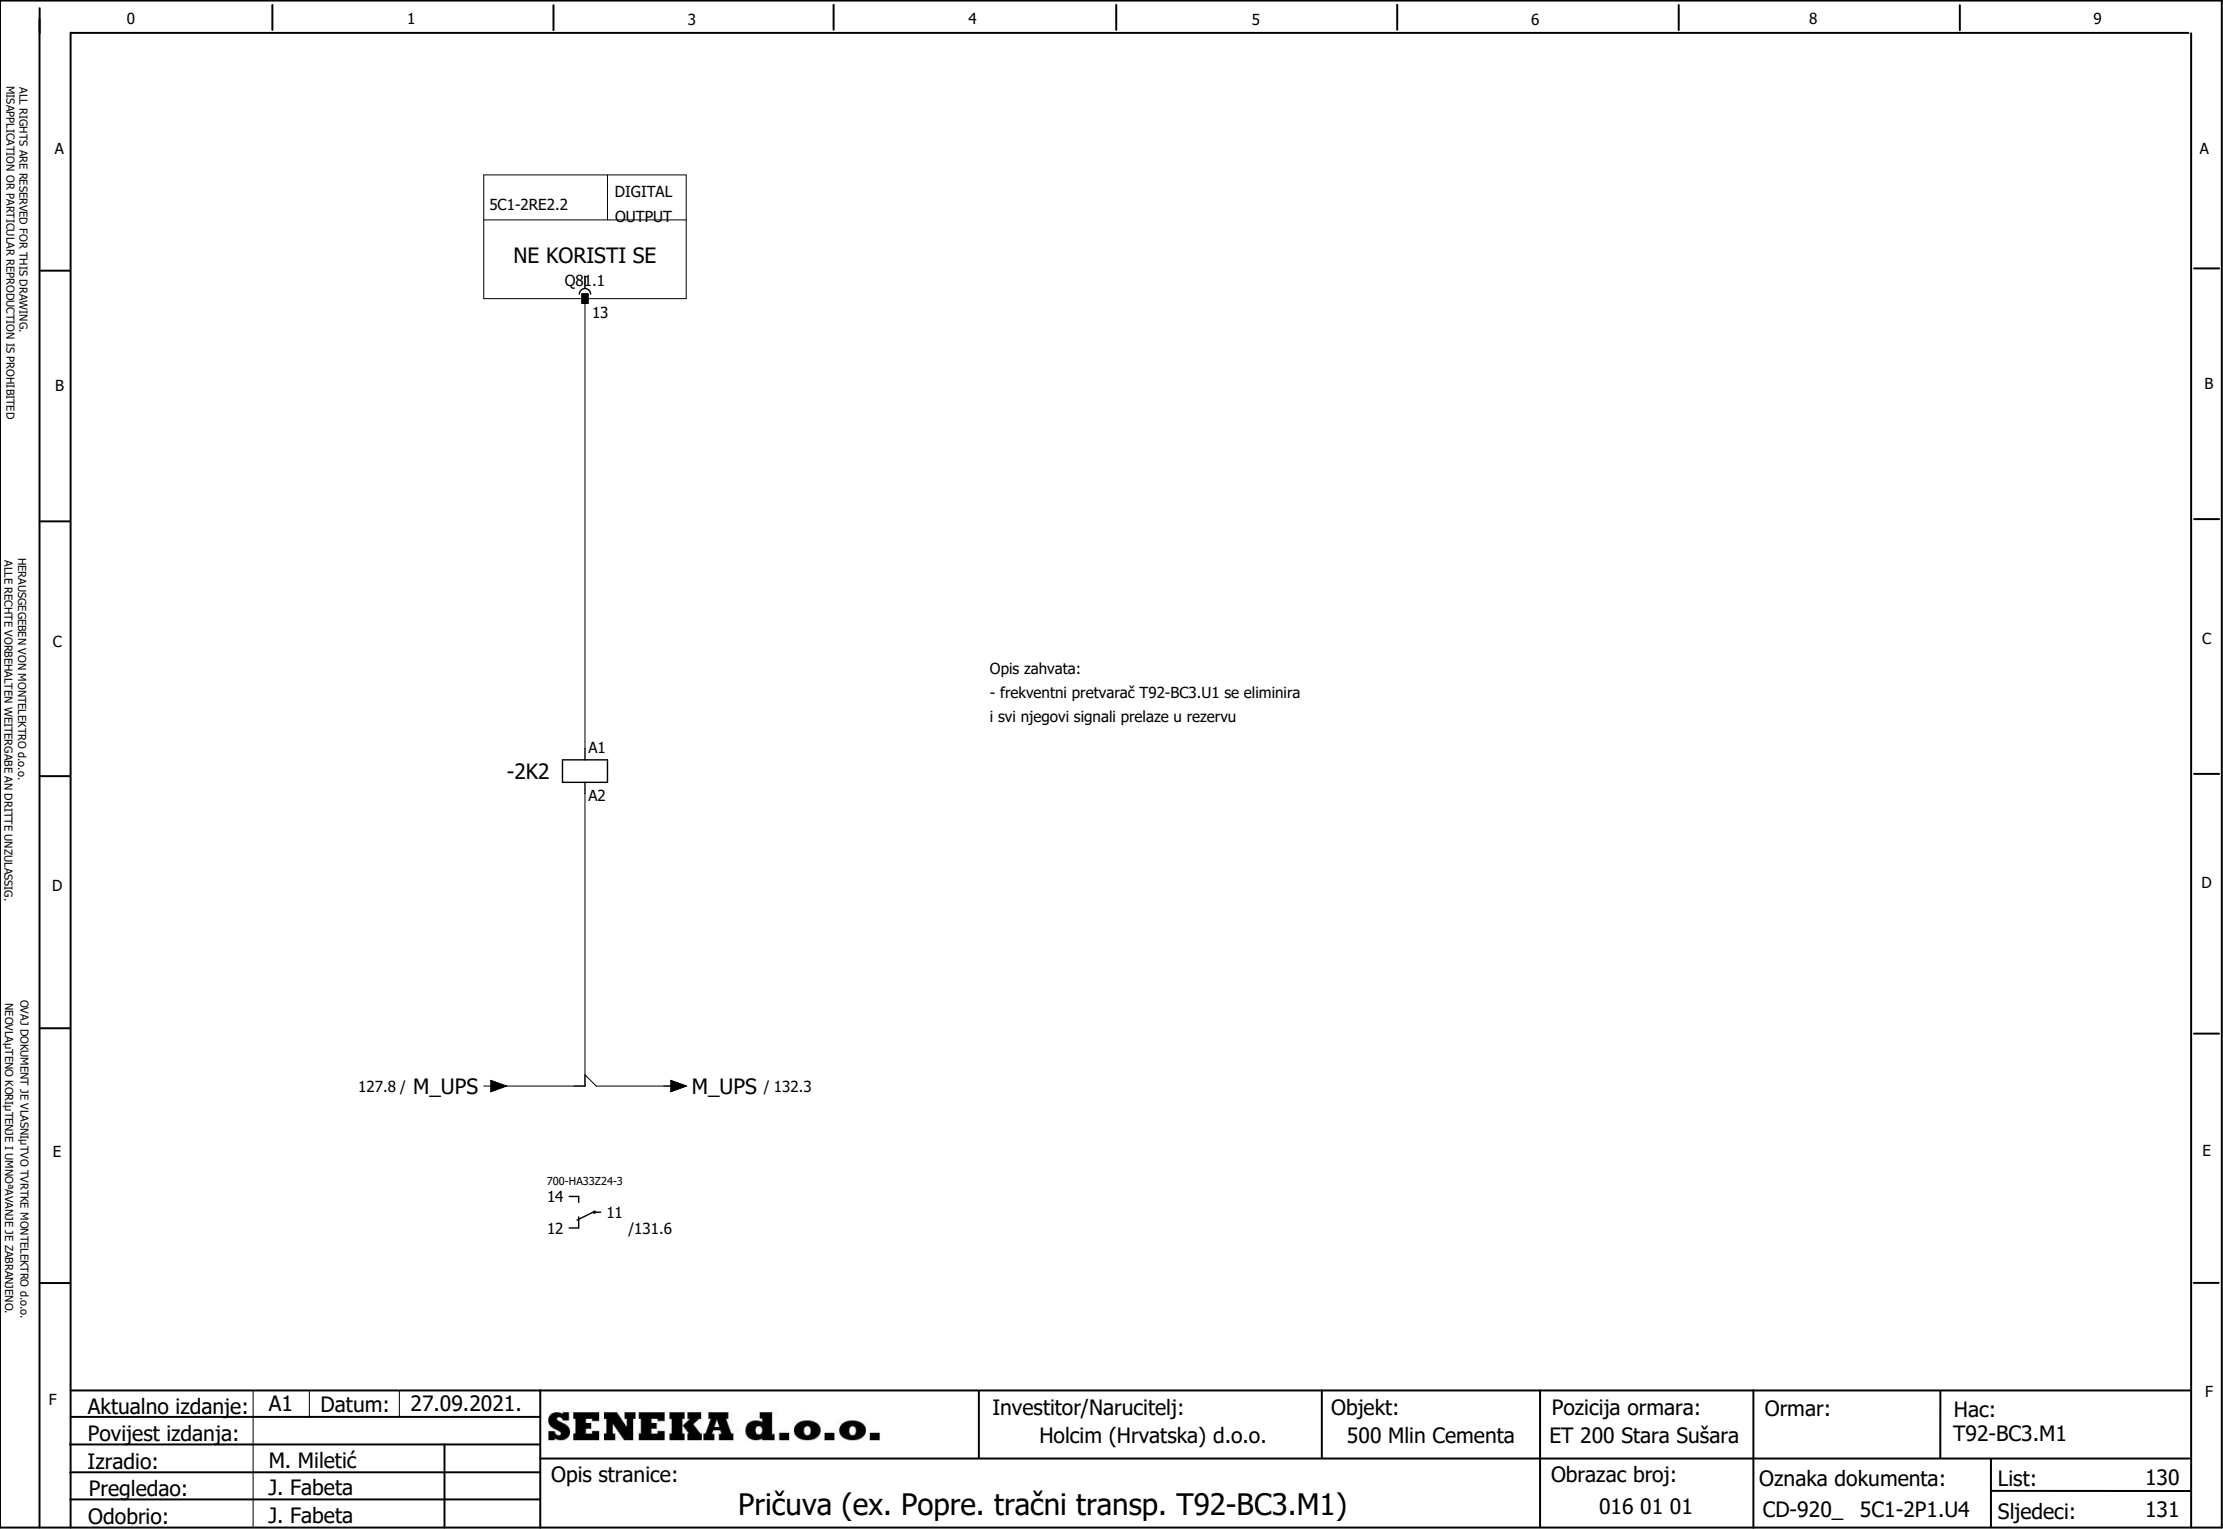

ALL RIGHTS ARE RESERVED FOR THIS DRAWING.  
MISAPPLICATION OR PARTICULAR REPRODUCTION IS PROHIBITED.

HERAUSGEGEBEN VON MONTELEKTRO d.o.o.  
ALLE RECHTE VORBEHALTEN WERTIGABE AN DRITTE UNZULASSIG.

OVAJ DOKUMENT JE VAŽUJUĆO TVRĐE MONTELEKTRO d.o.o.  
NEOVLAŠTENO KORISTITI I UMNOŽAVANJE JE ZABRANJENO.

ALL RIGHTS ARE RESERVED FOR THIS DRAWING.  
MISAPPLICATION OR PARTICULAR REPRODUCTION IS PROHIBITED.

HERAUSGEGEBEN VON MONTELEKTRO d.o.o.  
ALLE RECHTE VORBEHALTEN WERTIGABE AN DRITTE UNZULASSIG.

OVAKI DOKUMENTI JE VLAŠNIŠTVO IZDAJE MONTELEKTRO d.o.o.  
NEOVLAŠTENO KORISTITI I ILMOVAVANJE JE ZABRANJENO.

A

B

C

D

E

F

A


B

C





D

E

F

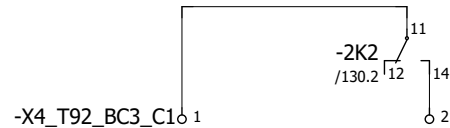

Opis zahvata:  
- frekventni pretvarač T92-BC3.U1 se eliminira  
i svi njegovi signali prelaze u rezervu

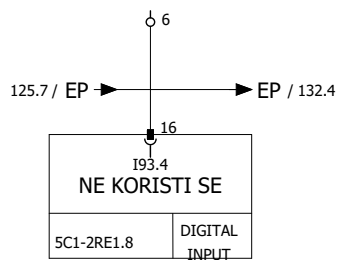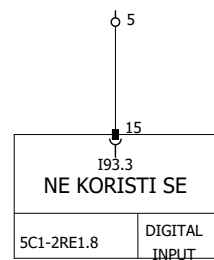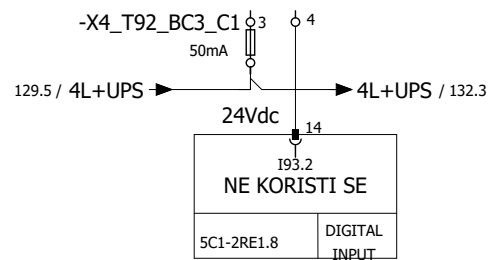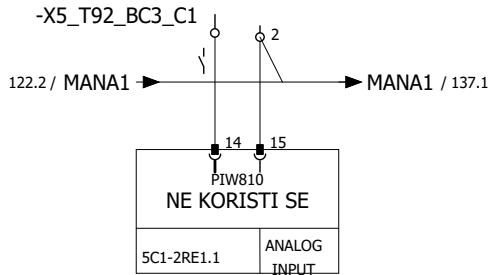

Aktualno izdanje:	A1	Datum:	27.09.2021.
Povijest izdanja:			
Izradio:	M. Miletić		
Pregledao:	J. Fabeta		
Odobrio:	J. Fabeta		

**SENEKA d.o.o.**

Investitor/Narucitelj:  
Holcim (Hrvatska) d.o.o.

Objekt:  
500 Mlin Cementa

Pozicija ormara:  
ET 200 Stara Sušara

Ormar:

Hac:  
T92-BC3.M1

Opis stranice:

Pričuva (ex. Popre. tračni transp. T92-BC3.M1)

Obrazac broj:  
016 01 01

Oznaka dokumenta:  
CD-920\_ 5C1-2P1.U4

List: 131  
Sljedeci: 132

A

B

C

D

E

F

A


B

C

D

E

F

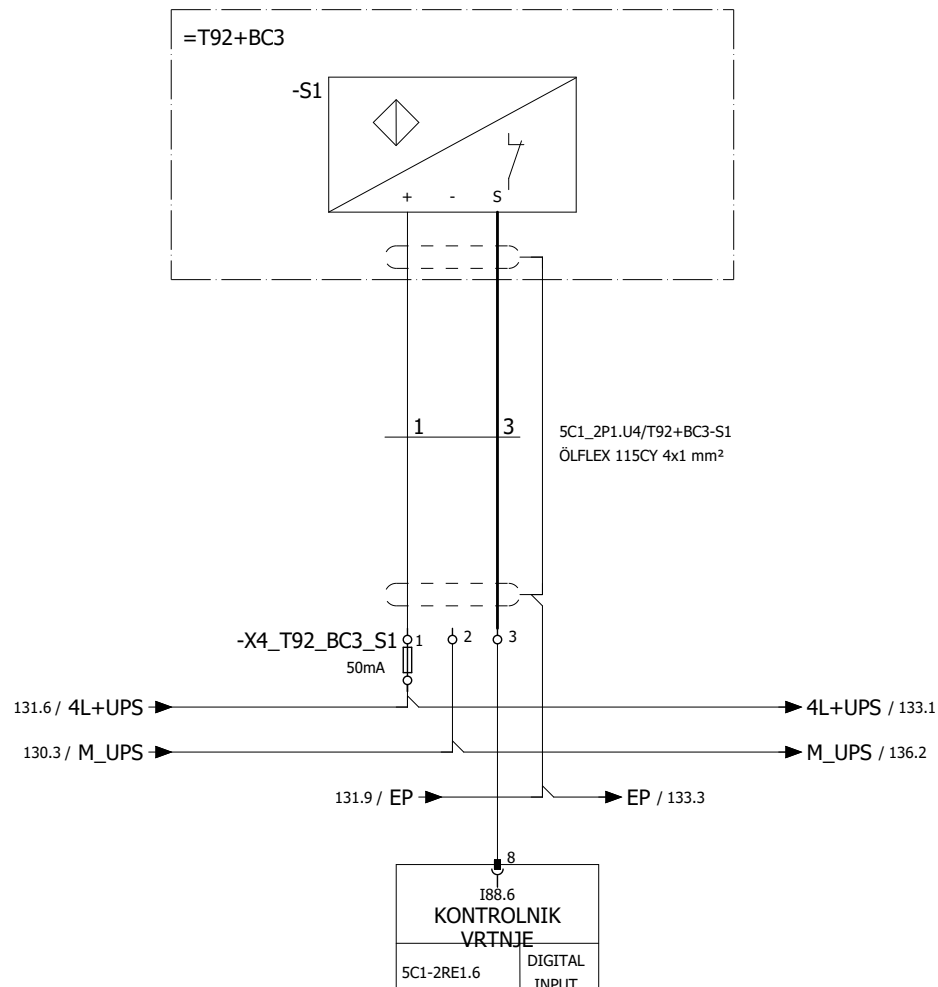

Opis zahvata:

- novi kontrolnik vrtnje novog wobbler sita spaja se  
na staro mjesto poprečnog transportera sa istim tagom  
koristeći novi kabel

Aktualno izdanje:	A1	Datum:	27.09.2021.
Povijest izdanja:			
Izradio:	M. Miletić		
Pregledao:	J. Fabeta		
Odobrio:	J. Fabeta		

**SENEKA d.o.o.**

Opis stranice:

Wobbler sito - Kont. vrtnje T92-BC3.S1

Investitor/Narucitelj:  
Holcim (Hrvatska) d.o.o.

Objekt:  
500 Mlin Cementa

Pozicija ormara:  
ET 200 Stara Sušara


Ormar:

Hac:  
T92-BC3.S1

Obrazac broj:  
016 01 01

Oznaka dokumenta:  
CD-920\_ 5C1-2P1.U4

List: 132  
Sljedeci: 133

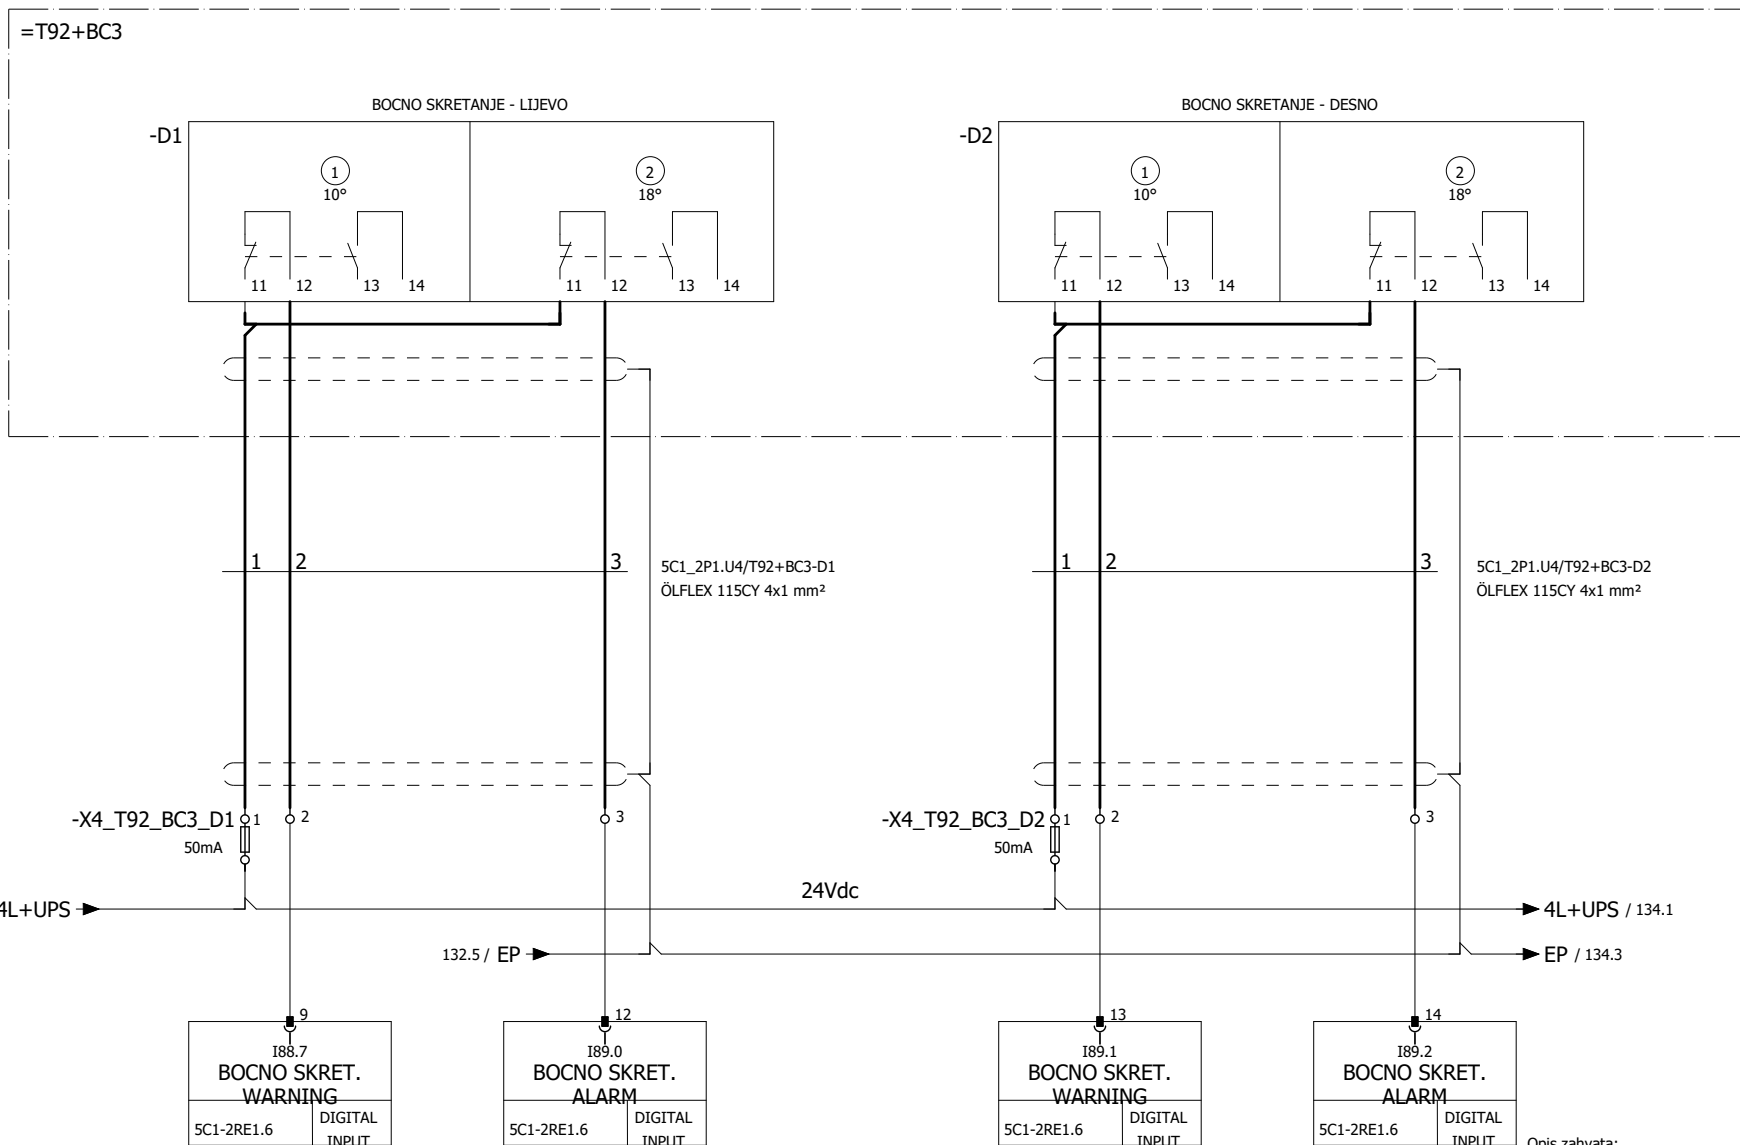

Opis zahvata:  
- novi senzori bočnih skretanja novog wobbler sita spaja se  
na staro mjesto poprečnog transportera sa istim tagom  
koristeći novi kabele

Aktualno izdanje:	A1	Datum:	27.09.2021.
Povijest izdanja:			
Izradio:	M. Miletić		
Pregledao:	J. Fabeta		
Odobrio:	J. Fabeta		

**SENEKA d.o.o.**

Opis stranice:

Kontrolnici bočnog skretanja T92-BC3.D1 & .D2

Investitor/Narucitelj:  
Holcim (Hrvatska) d.o.o.

Objekt:  
500 Mlin Cementa

Pozicija ormara:  
ET 200 Stara Sušara


Ormar:

Hac:  
T92-BC3.D1 & .D2

Obrazac broj:  
016 01 01

Oznaka dokumenta:  
CD-920\_ 5C1-2P1.U4

List: 133  
Sljedeci: 134

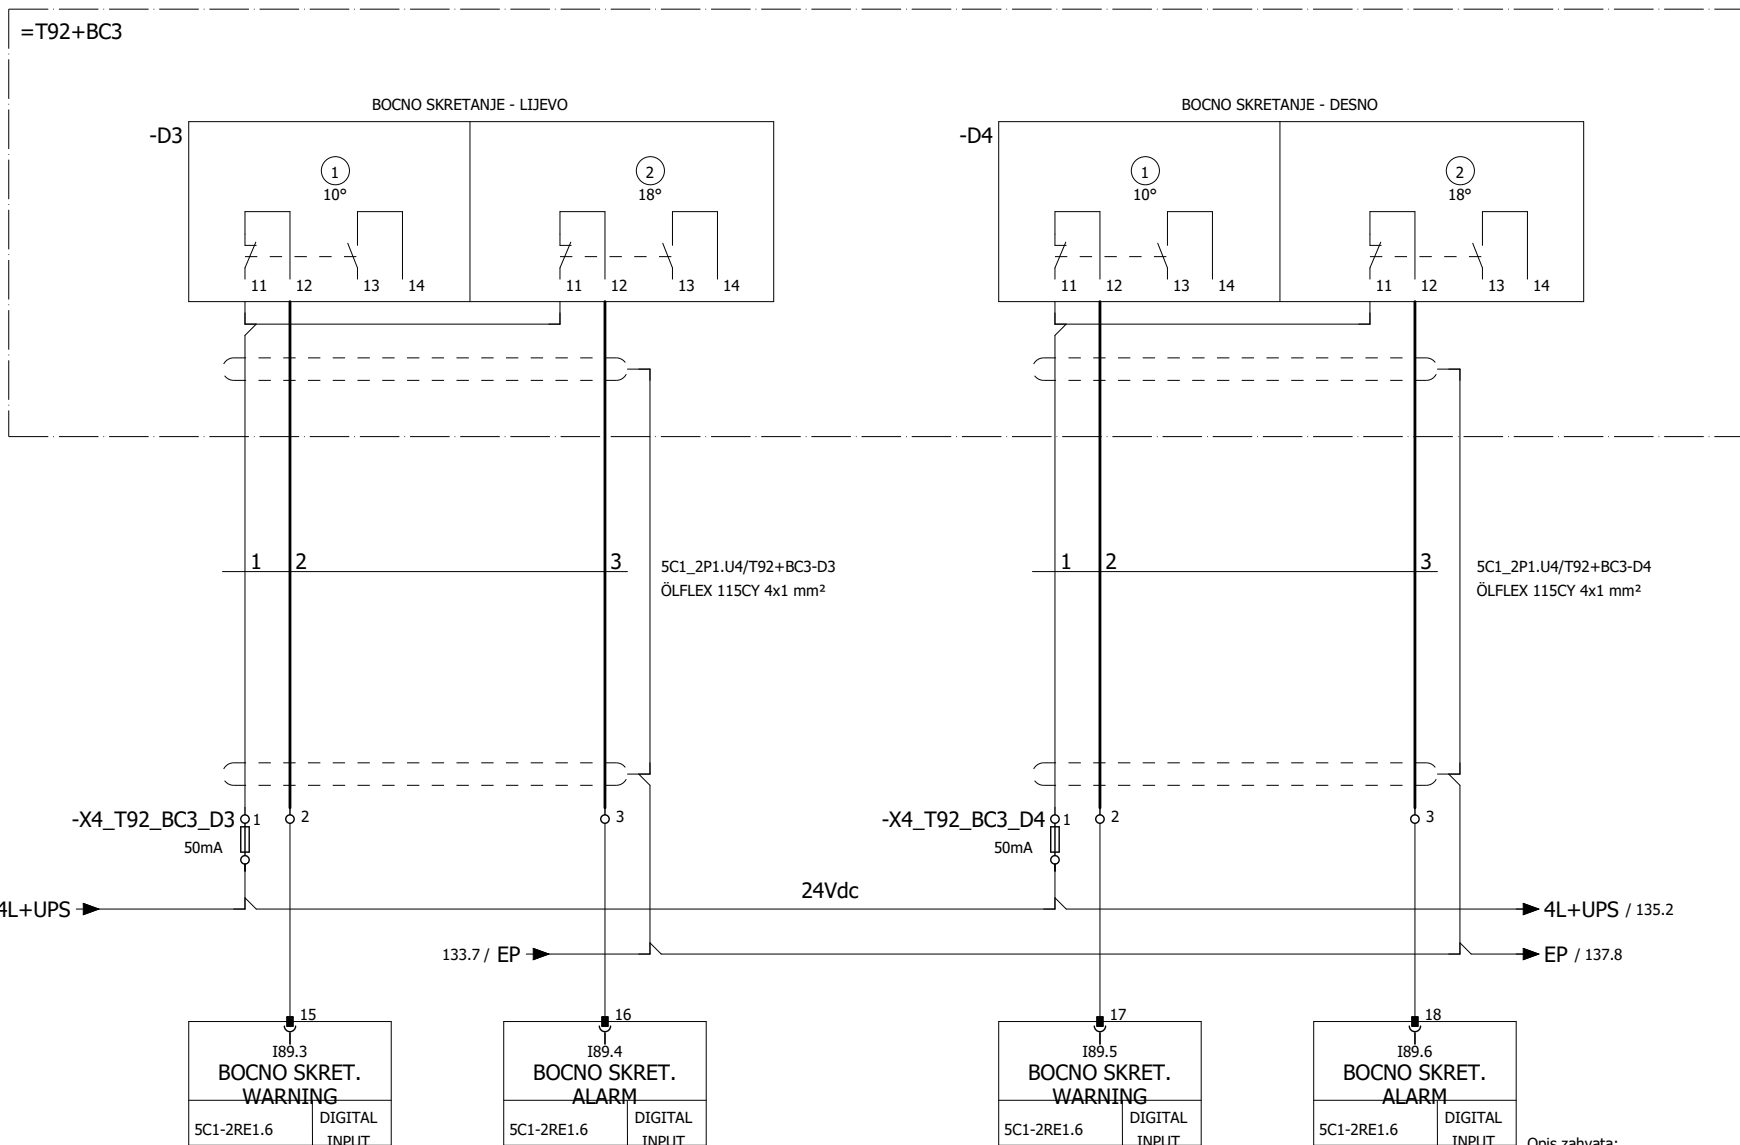

Opis zahvata:  
- novi senzori bočnih skretanja novog wobbler sita spaja se  
na staro mjesto poprečnog transportera sa istim tagom  
koristeći novi kabele

Aktualno izdanje:	A1	Datum:	27.09.2021.
Povijest izdanja:			
Izradio:	M. Miletić		
Pregledao:	J. Fabeta		
Odobrio:	J. Fabeta		

**SENEKA d.o.o.**

Opis stranice:

Kontrolnici bočnog skretanja T92-BC3.D3 & .D4

Investitor/Narucitelj:  
Holcim (Hrvatska) d.o.o.

Objekt:  
500 Mlin Cementa

Pozicija ormara:  
ET 200 Stara Sušara


Ormar:


Hac:  
T92-BC3.D3 & .D4

Obrazac broj:  
016 01 01

Oznaka dokumenta:  
CD-920\_ 5C1-2P1.U4

List: 134  
Sljedeci: 135

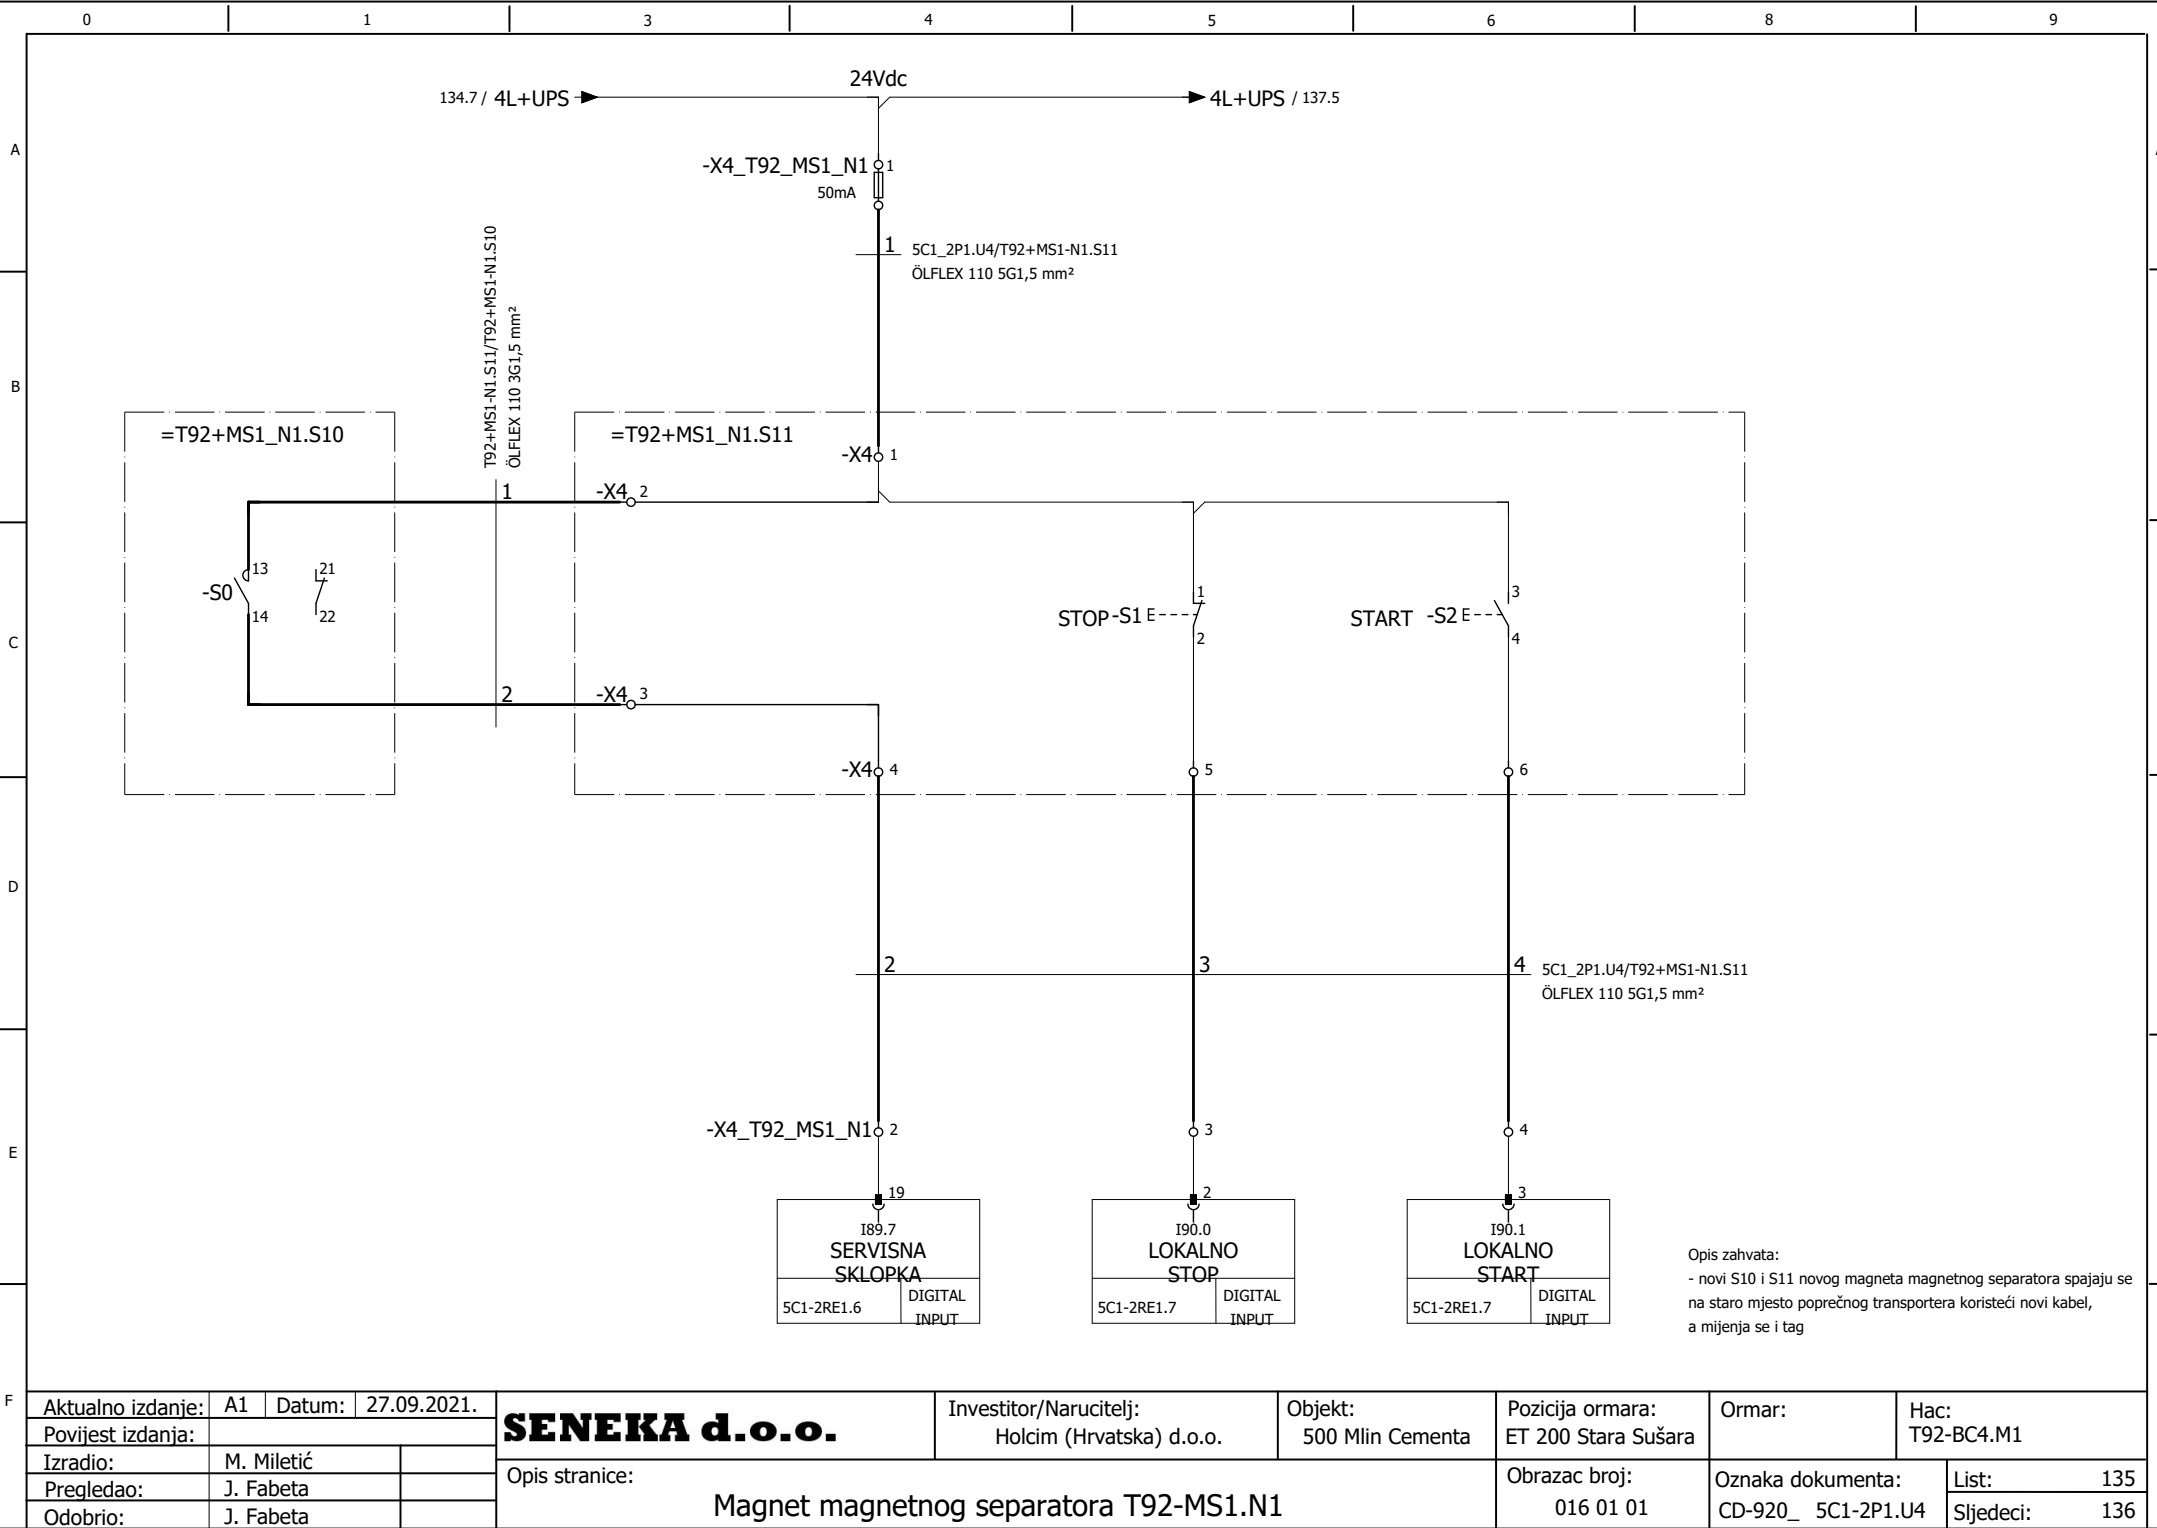

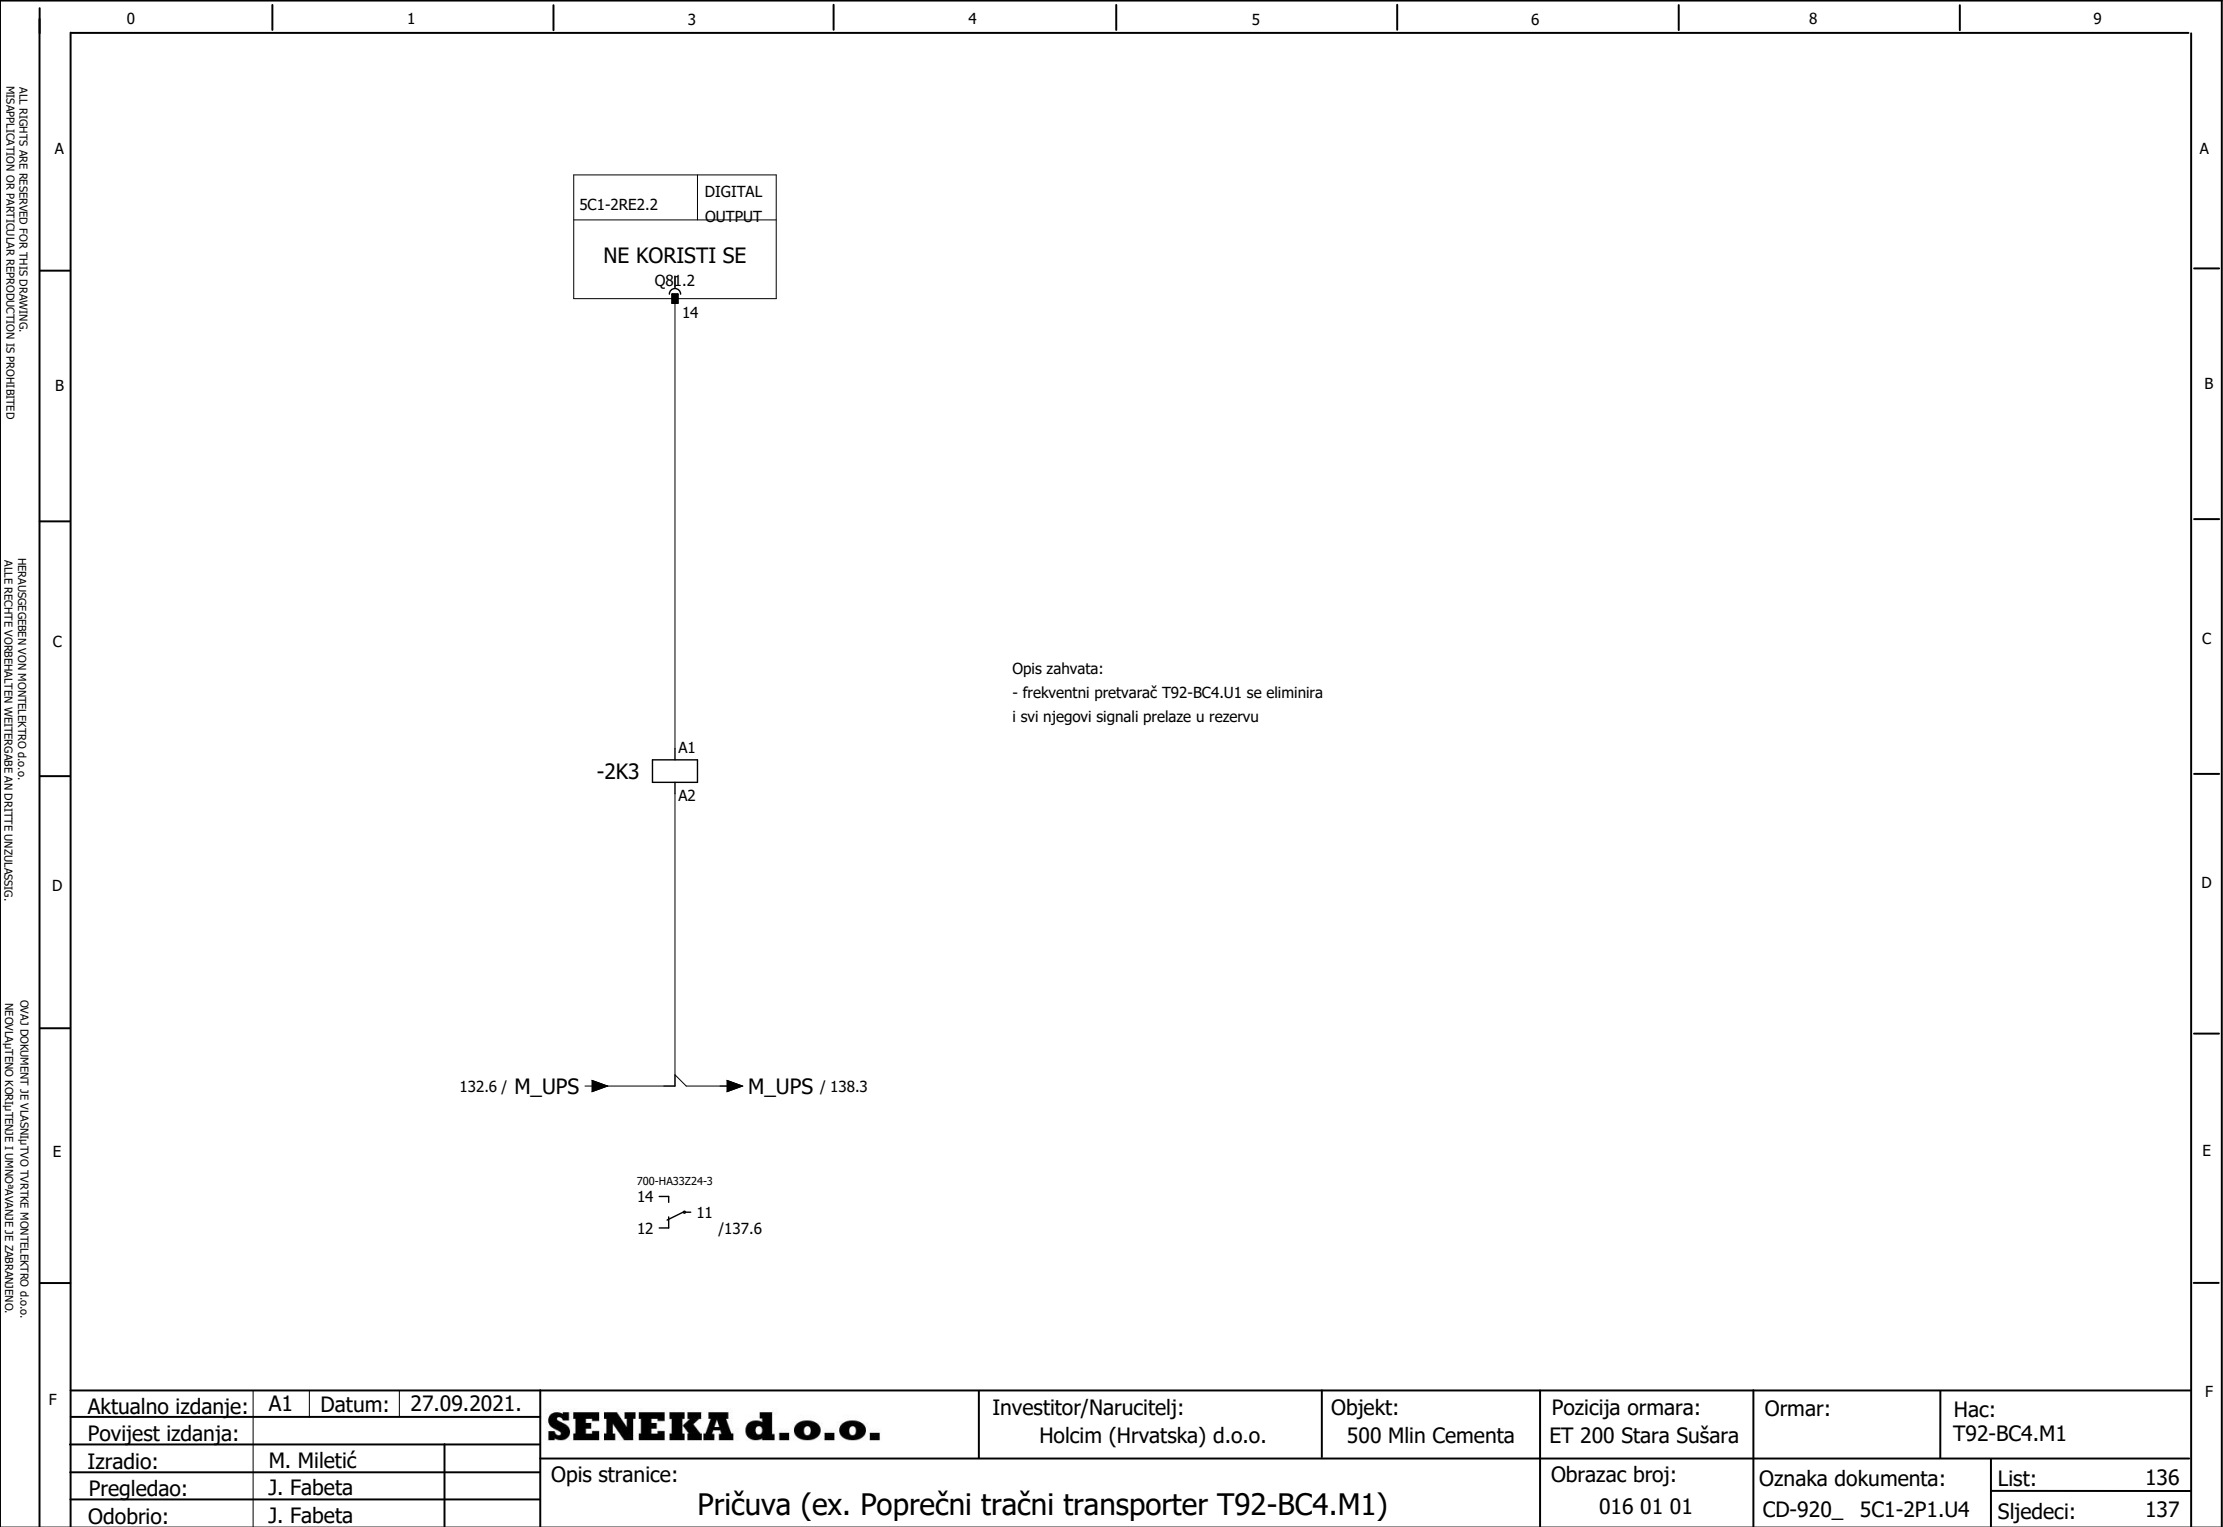

Aktualno izdanje:	A1	Datum:	27.09.2021.
Povijest izdanja:			
Izradio:	M. Miletić		
Pregledao:	J. Fabeta		
Odobrio:	J. Fabeta		

Opis stranice:	<b>SENEKA d.o.o.</b>	Investitor/Narucitelj: Holcim (Hrvatska) d.o.o.	Objekt: 500 Mlin Cementa	Pozicija ormara: ET 200 Stara Sušara	Ormar:	Hac: T92-BC4.M1	
	Pričuva (ex. Poprečni tračni transporter T92-BC4.M1)			Obrazac broj: 016 01 01	Oznaka dokumenta: CD-920_ 5C1-2P1.U4	List:	136
						Sljedeci:	137

ALL RIGHTS ARE RESERVED FOR THIS DRAWING.  
MISAPPLICATION OR PARTICULAR REPRODUCTION IS PROHIBITED.

HERAUSGEGEBEN VON MONTELEKTRO d.o.o.  
ALLE RECHTE VORBEHALTEN WERTIGABE AN DRITTE UNZULASSIG.

OVAJ DOKUMENT JE VLAŠNIŠTVO IVARTE MONTELEKTRO d.o.o.  
NEOVLAŠTENO KORISTITI I UMNOŽAVANJE JE ZABRANJENO.

A

B

C

D

E

F

A


B

C




D

E

F

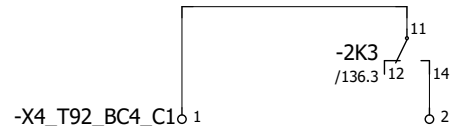

Opis zahvata:  
- frekventni pretvarač T92-BC4.U1 se eliminira  
i svi njegovi signali prelaze u rezervu

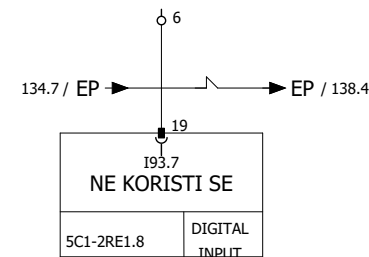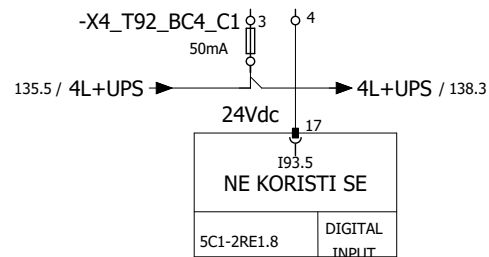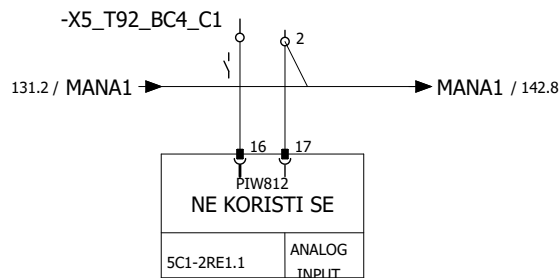

Aktualno izdanje:	A1	Datum:	27.09.2021.
Povijest izdanja:			
Izradio:	M. Miletić		
Pregledao:	J. Fabeta		
Odobrio:	J. Fabeta		

**SENEKA d.o.o.**

Investitor/Narucitelj:  
Holcim (Hrvatska) d.o.o.

Objekt:  
500 Mlin Cementa

Pozicija ormara:  
ET 200 Stara Sušara

Ormar:

Hac:  
T92-BC4.M1

Opis stranice:

Pričuva (ex. Poprečni tračni transporter T92-BC4.M1)


Obrazac broj:  
016 01 01

Oznaka dokumenta:  
CD-920\_ 5C1-2P1.U4


List: 137  
Sljedeci: 138




OVAJ DOKUMENT JE VLASNIŠTVO TVRITKE MONTELEKTRO d.o.o.  
NEOVLAŠTENO KORIŠTENJE I UMNOŽAVANJE JE ZABRANJENO.

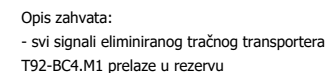

Aktualno izdanje:	A1	Datum:	27.09.2021.	<b>SENEKA d.o.o.</b> Investitor/Narucitelj: Holcim (Hrvatska) d.o.o. Objekt: 500 Mlin Cementa Pozicija ormara: ET 200 Stara Sušara Ormar: Hac: T92-BC4.S1		
Povijest izdanja:						
Izradio:	M. Miletić					
Pregledao:	J. Fabeta					
Odobrio:	J. Fabeta					
Opis stranice: Pričuva (ex. Popre. tračni transp. - Kont. vrtnje T92-BC4.S1)				Obrazac broj: 016 01 01	Oznaka dokumenta: CD-920_ 5C1-2P1.U4	List: 138
						Sljedeći: 139

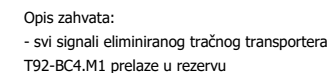

Aktualno izdanje:	A1	Datum:	27.09.2021.	<b>SENEKA d.o.o.</b> Investitor/Narucitelj: Holcim (Hrvatska) d.o.o. Objekt: 500 Mlin Cementa Pozicija ormara: ET 200 Stara Sušara Ormar: Hac: T92-BC4.D1 & .D2		
Povijest izdanja:						
Izradio:	M. Miletić					
Pregledao:	J. Fabeta					
Odobrio:	J. Fabeta					
Opis stranice: Pričuva (ex. Kontrolnici bočnog skretanja T92-BC4.D1 & .D2)				Obrazac broj: 016 01 01	Oznaka dokumenta: CD-920_ 5C1-2P1.U4	List: 139
						Sljedeci: 140

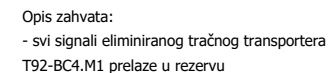


Aktualno izdanje:	A1	Datum:	27.09.2021.	<b>SENEKA d.o.o.</b>  Investitor/Narucitelj: Holcim (Hrvatska) d.o.o.  Objekt: 500 Mlin Cementa	Pozicija ormara:	Ormar:		Hac:		
Povijest izdanja:					ET 200 Stara Sušara			T92-BC4.D3 & .D4		
Izradio:	M. Miletić				Obrazac broj: 016 01 01	Oznaka dokumenta:		List:	140	
Pregledao:	J. Fabeta					CD-920_ 5C1-2P1.U4		Sljedeci:	141	
Odobrio:	J. Fabeta									
Opis stranice: pričuva (ex. Kontrolnici bočnog skretanja T92-BC4.D3 & .D4)										

ALL RIGHTS ARE RESERVED FOR THIS DRAWING.  
MISAPPLICATION OR PARTICULAR REPRODUCTION IS PROHIBITED.

HERAUSGEGEBEN VON MONTELEKTRO d.o.o.  
ALLE RECHTE VORBEHALTEN WERTIGABE AN DRITTE UNZULASSIG.

OKAJ DOKUMENT JE VLAŠNOST ILOV TAVNE MONTELEKTRO d.o.o.  
NEOVLAŠTENO KORISTITI I ILMNOVAVANJE JE ZABRANJENO.

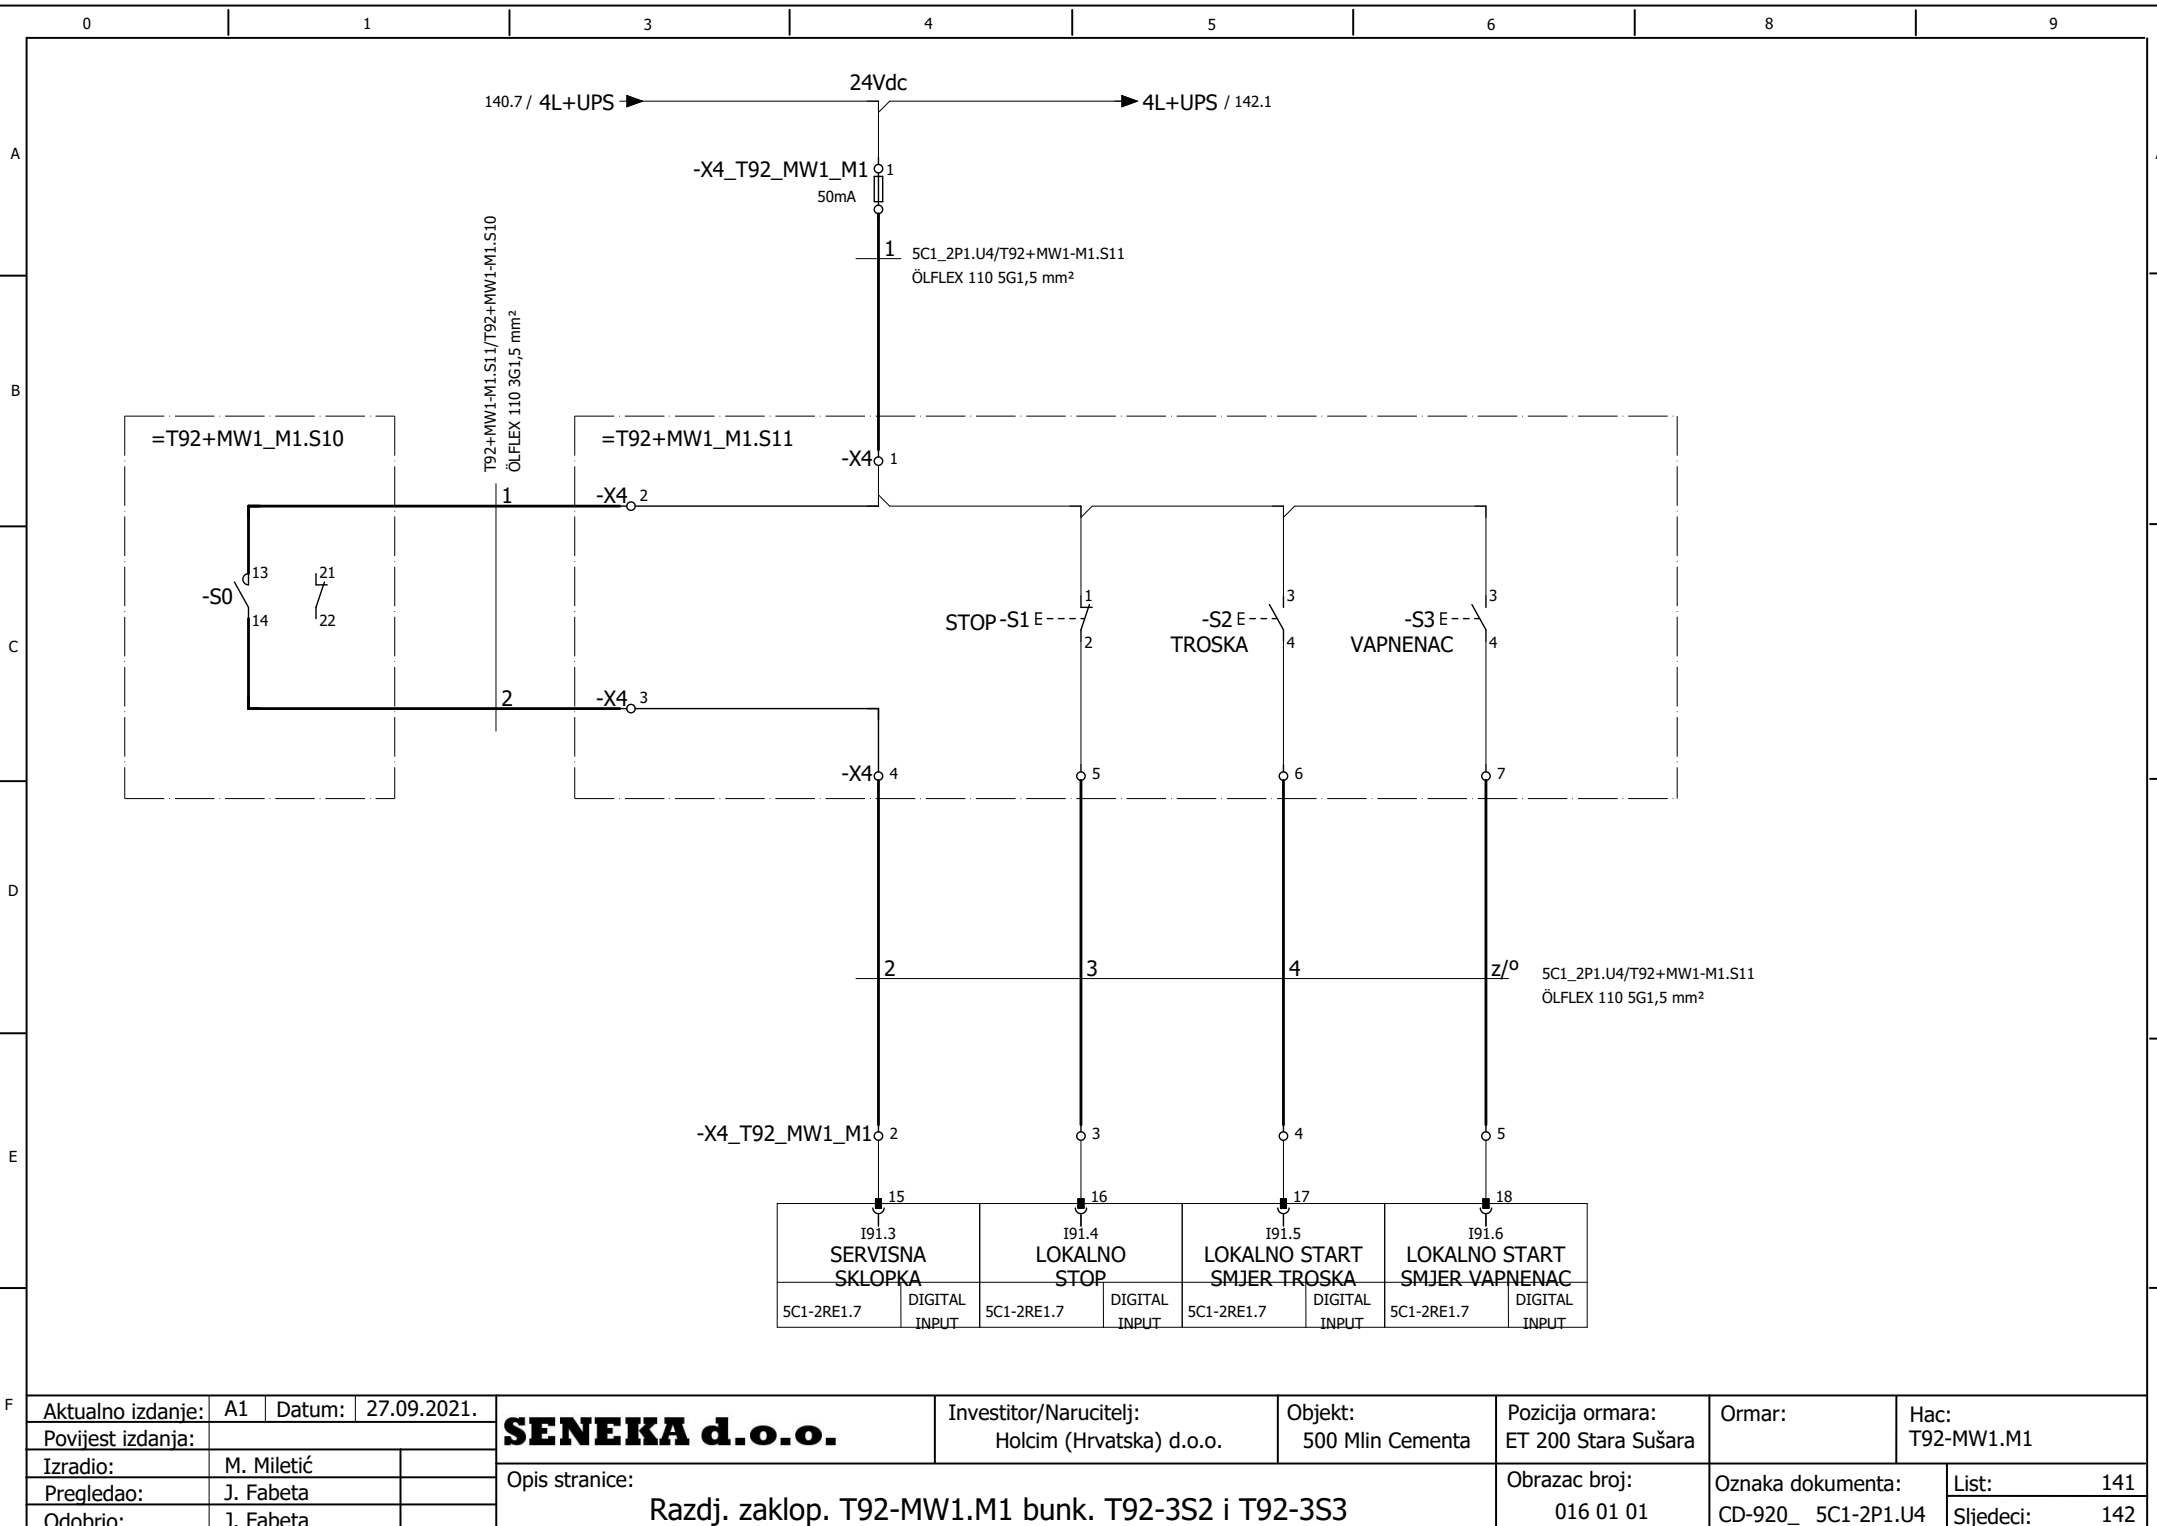

Aktualno izdanje:	A1	Datum:	27.09.2021.
Povijest izdanja:			
Izradio:	M. Miletić		
Pregledao:	J. Fabeta		
Odobrio:	J. Fabeta		

**SENEKA d.o.o.**

Opis stranice:

Razdj. zaklop. T92-MW1.M1 bunk. T92-3S2 i T92-3S3

Investitor/Narucitelj:  
Holcim (Hrvatska) d.o.o.

Objekt:  
500 Mlin Cementa

Pozicija ormara:  
ET 200 Stara Sušara

Ormar:

Hac:  
T92-MW1.M1

Obrazac broj:  
016 01 01

Oznaka dokumenta:  
CD-920\_ 5C1-2P1.U4

List:	141
Sljedeci:	142

A

B

C

D

E

F

A


B

C

D

E

F

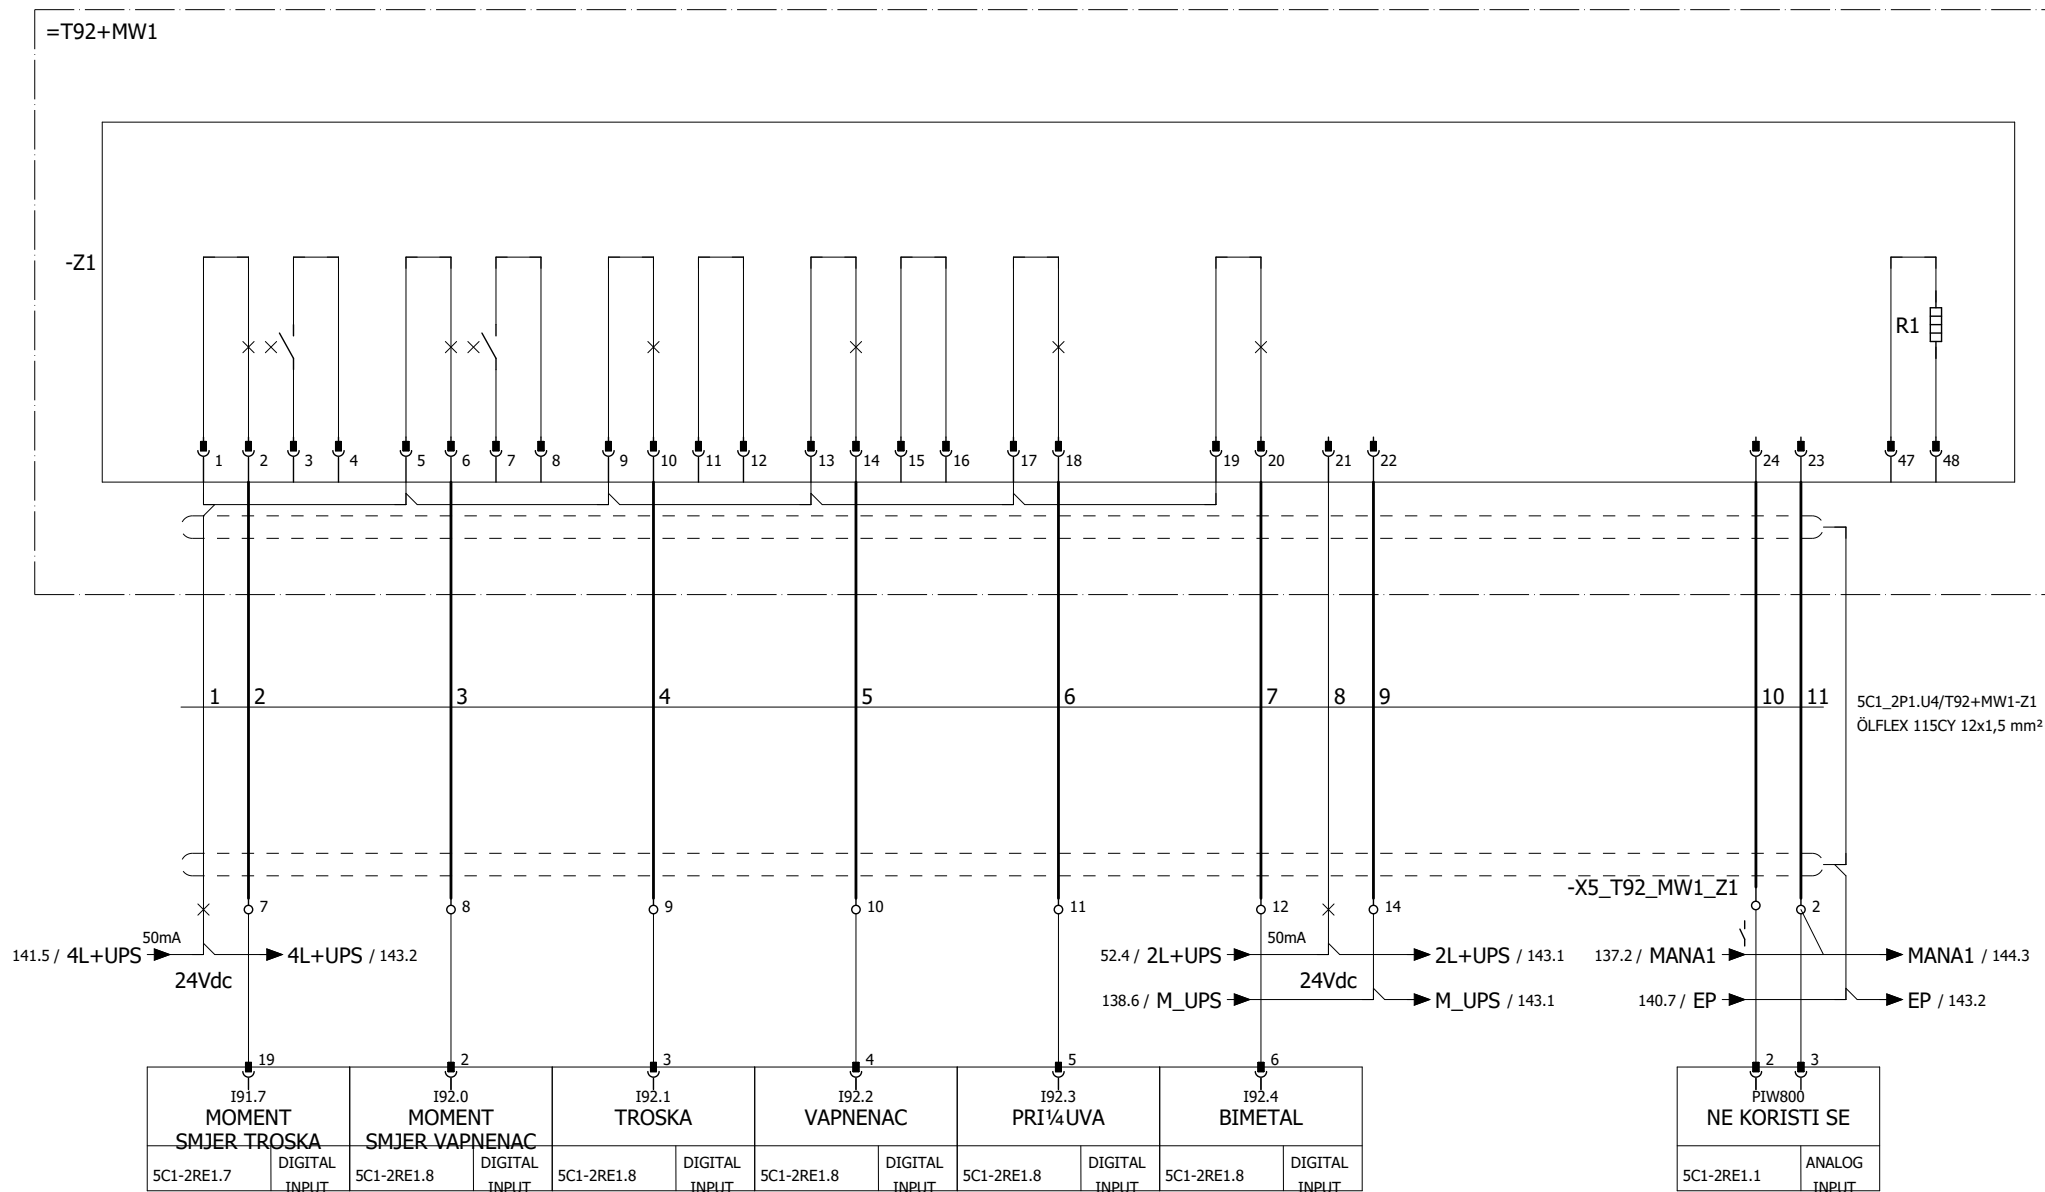

Aktualno izdanje:	A1	Datum:	27.09.2021.
Povijest izdanja:			
Izradio:	M. Miletić		
Pregledao:	J. Fabeta		
Odobrio:	J. Fabeta		

<b>SENEKA d.o.o.</b>		Investitor/Narucitelj:	Objekt:	Pozicija ormara:	Ormar:	Hac:
		Holcim (Hrvatska) d.o.o.	500 Mlin Cementa	ET 200 Stara Sušara		T92-MW1.M1
Opis stranice:				Obrazac broj:	Oznaka dokumenta:	List:
Razdj. zaklop. T92-MW1.M1 bunk. T92-3S2 i T92-3S3				016 01 01	CD-920_ 5C1-2P1.U4	142
						Sljedeci:
						143